


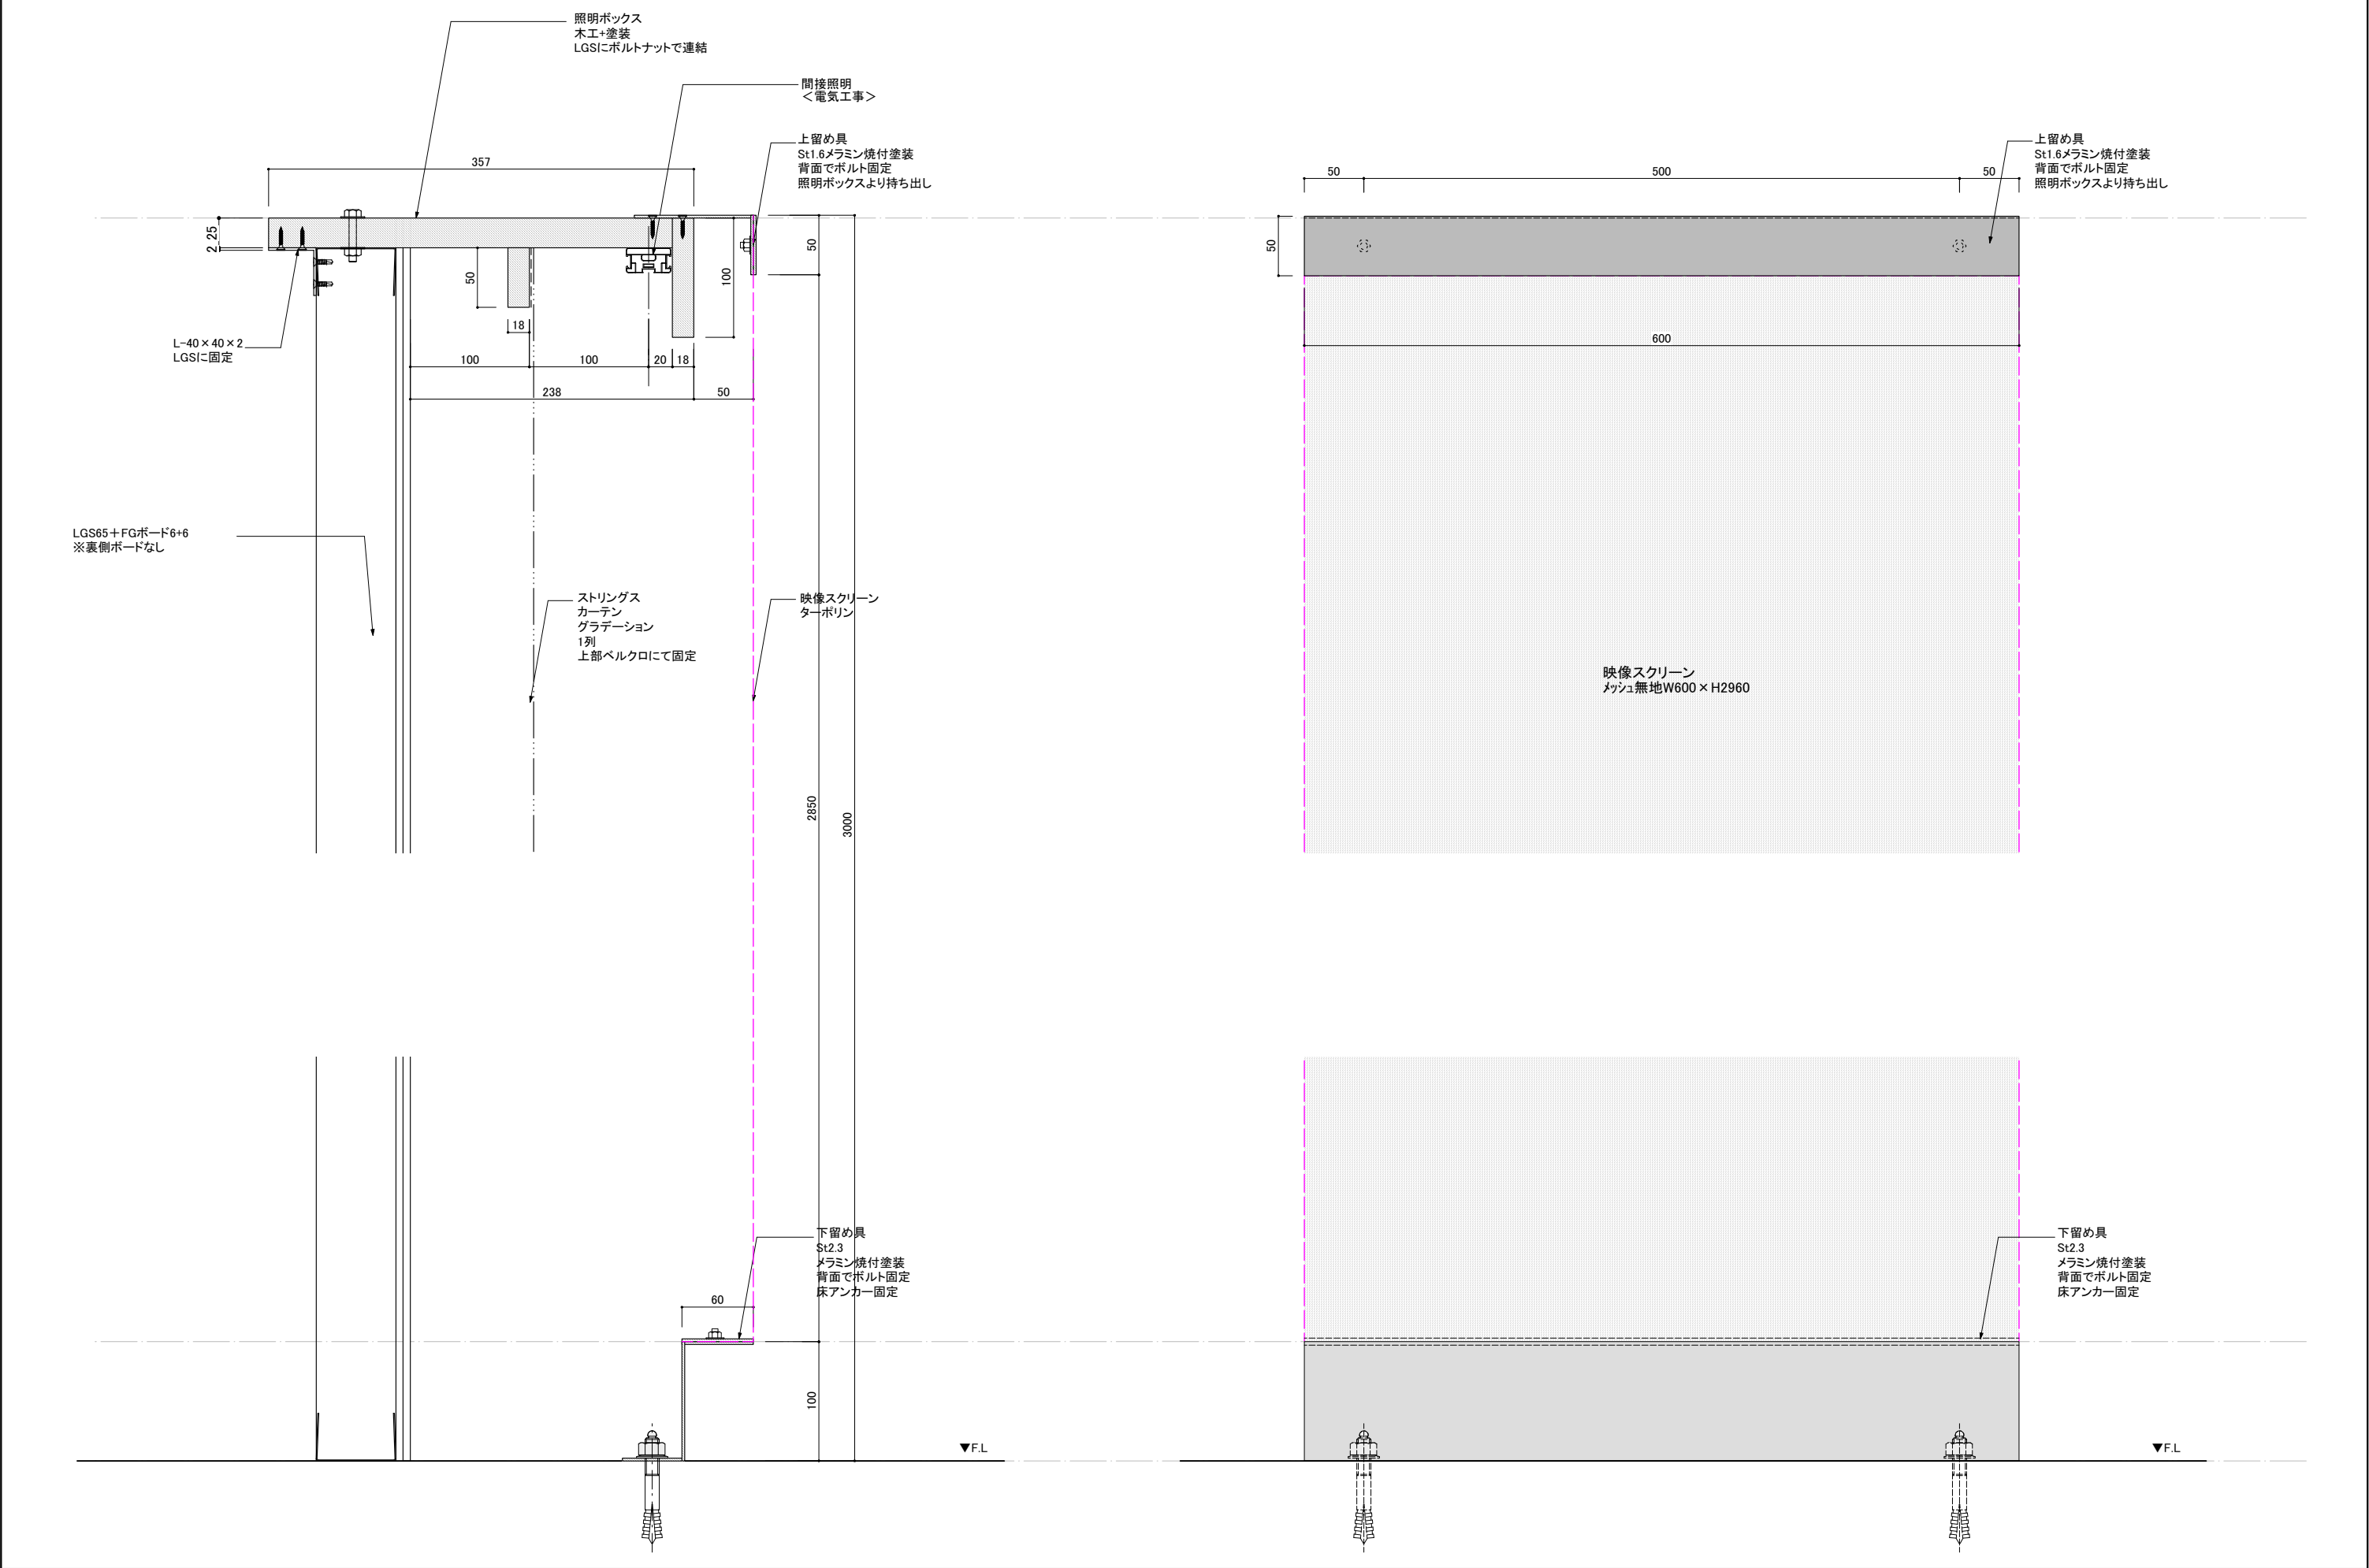




業務名称 若松城天守閣展示リニューアル業務委託	チェック +	日付 2023.04.27	設計	備考	図面名称 1層 鶴ヶ城シアター 平面詳細図	縮尺 1/8 1/50 (A3)	図面番号 D-001
竣工図							

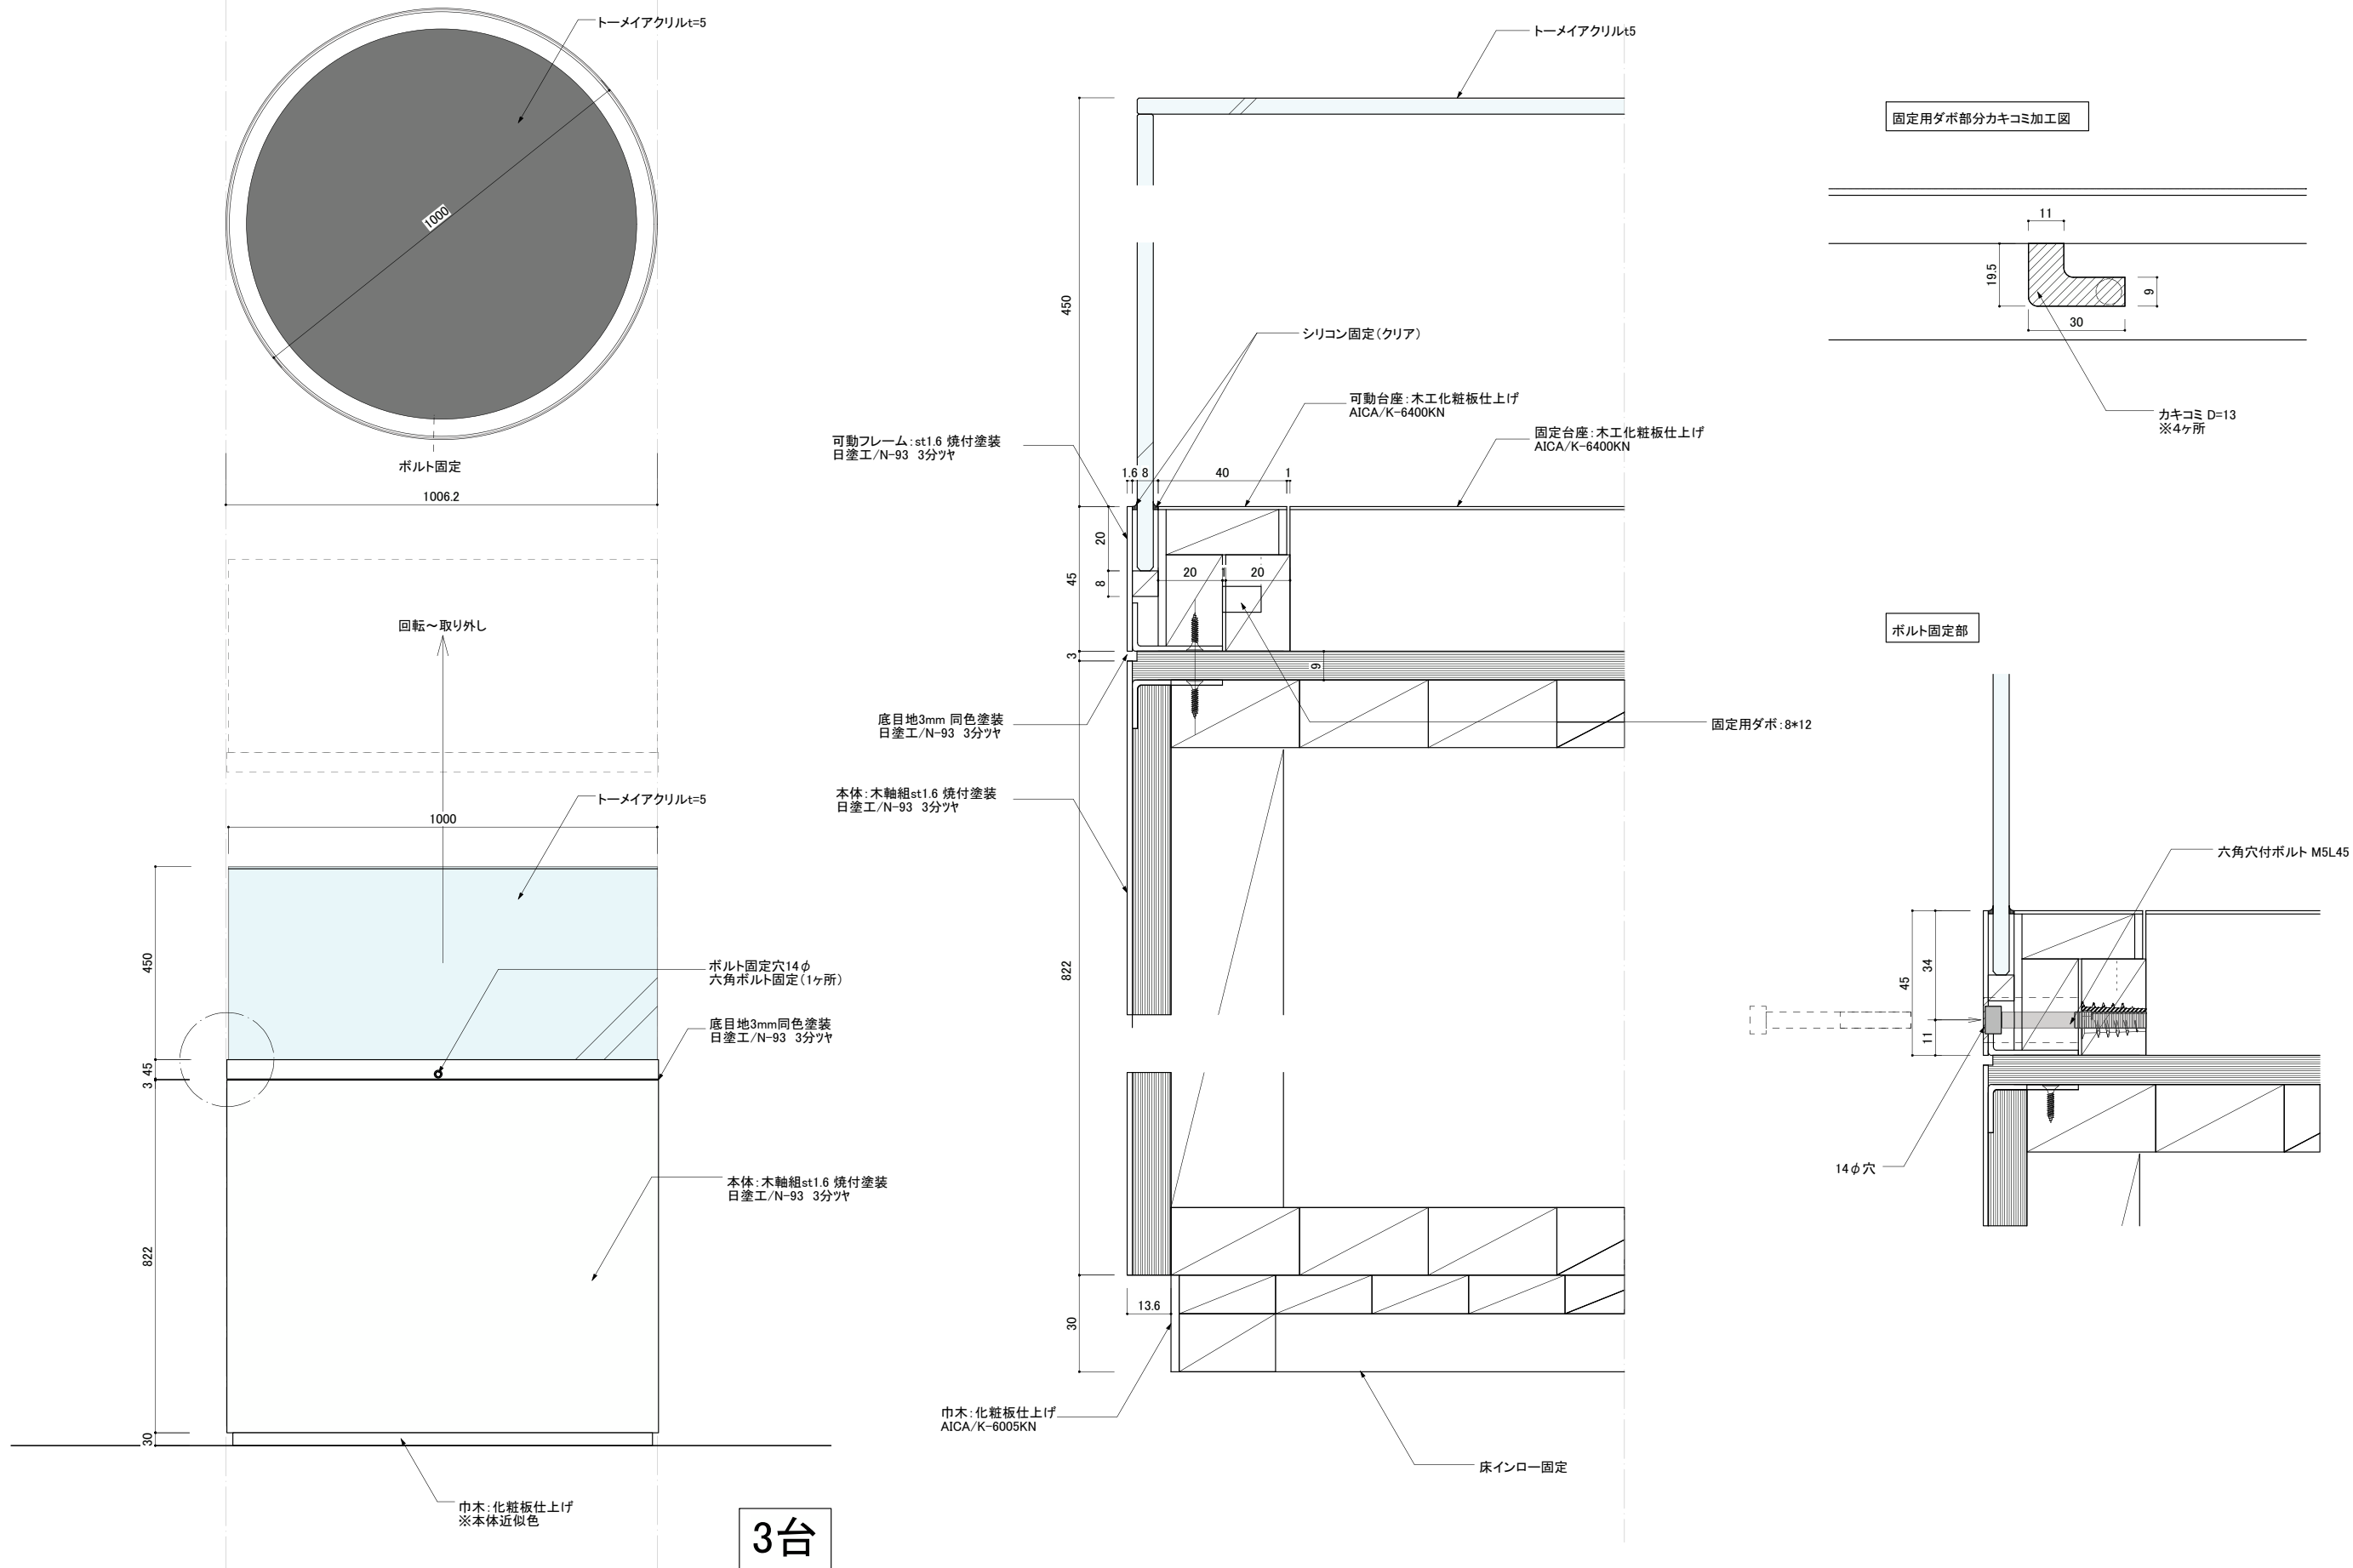

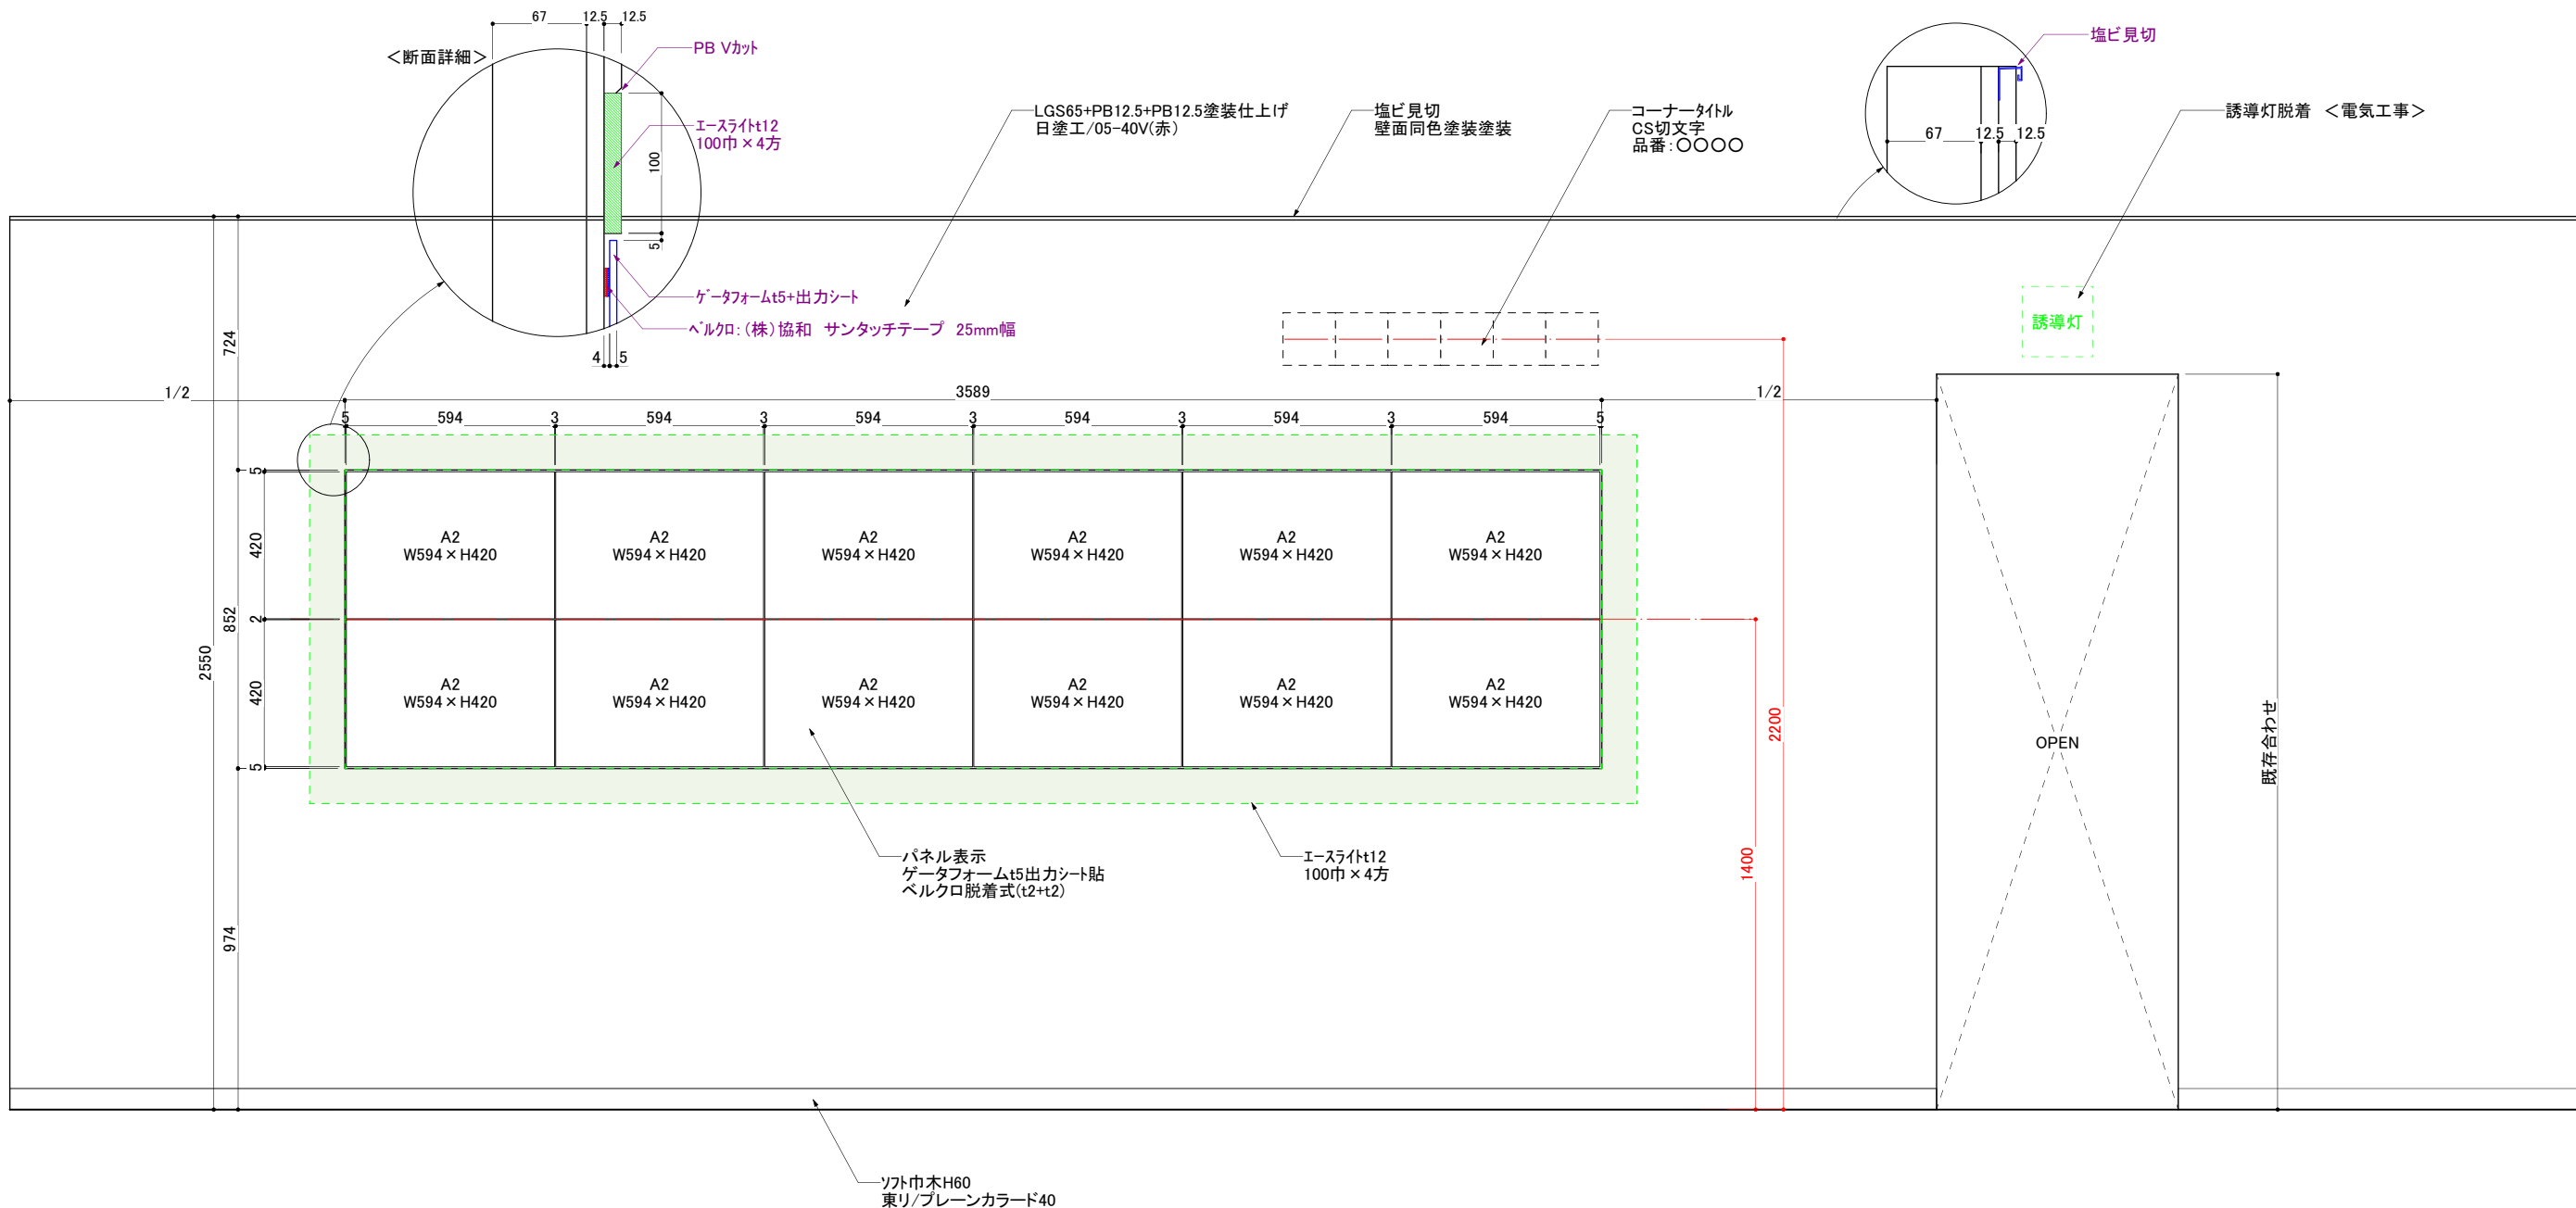




業務名称	若松城天守閣展示リニューアル業務委託	チェック	+	日付	2023.04.27	設計		備考		図面名称	1層	縮尺	図面番号
	竣工図										円形ケース詳細	1/2 1/15	D-003

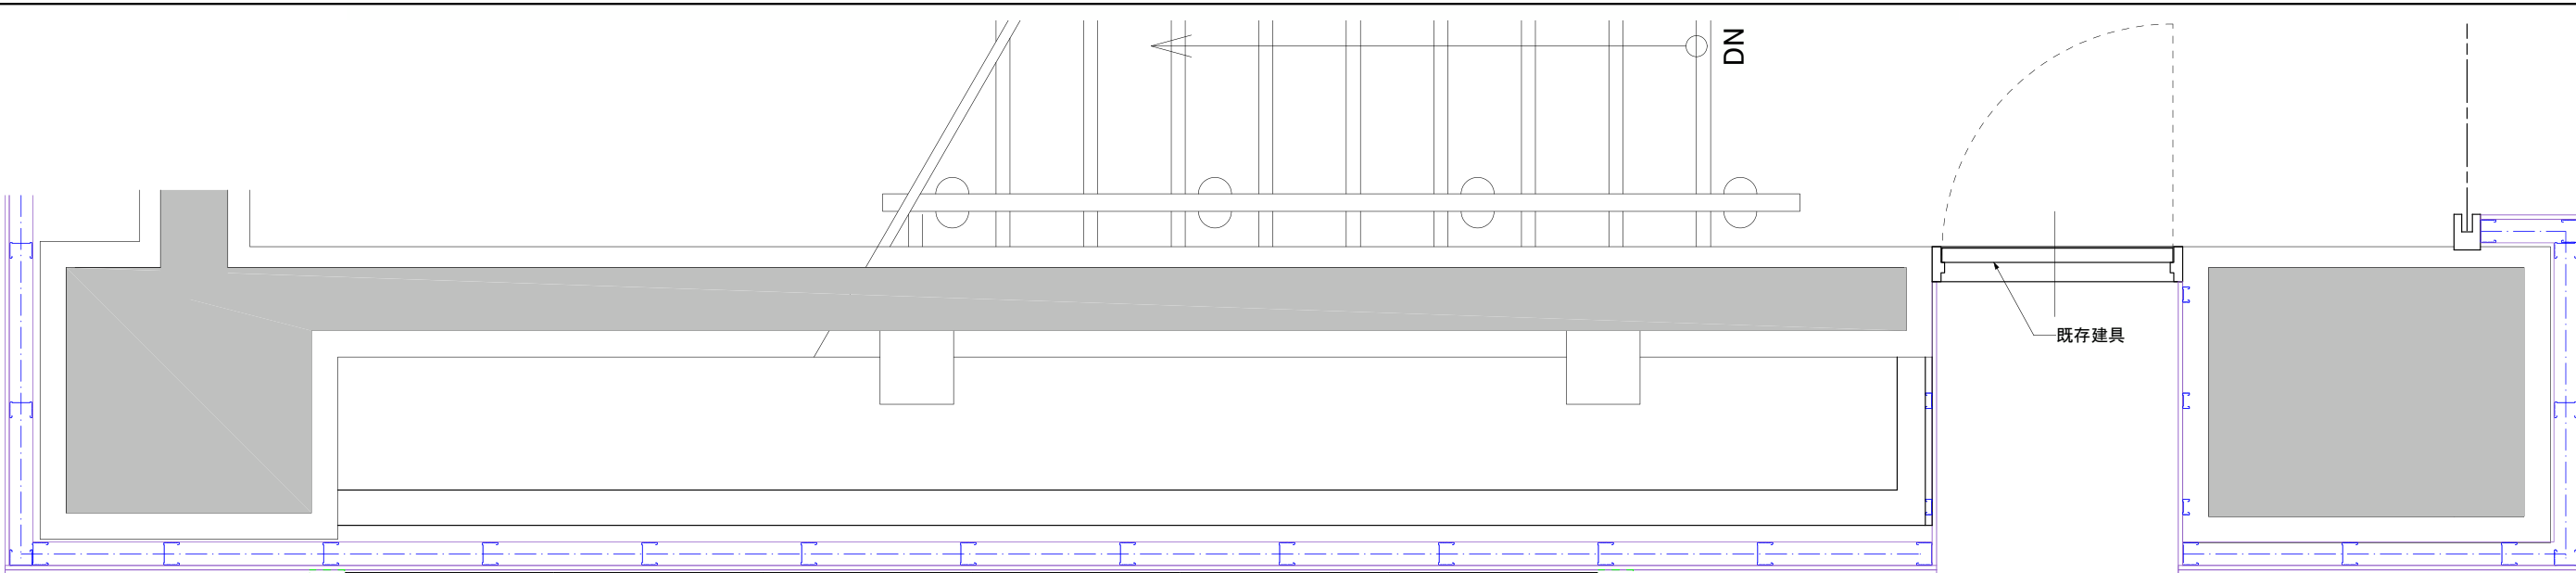

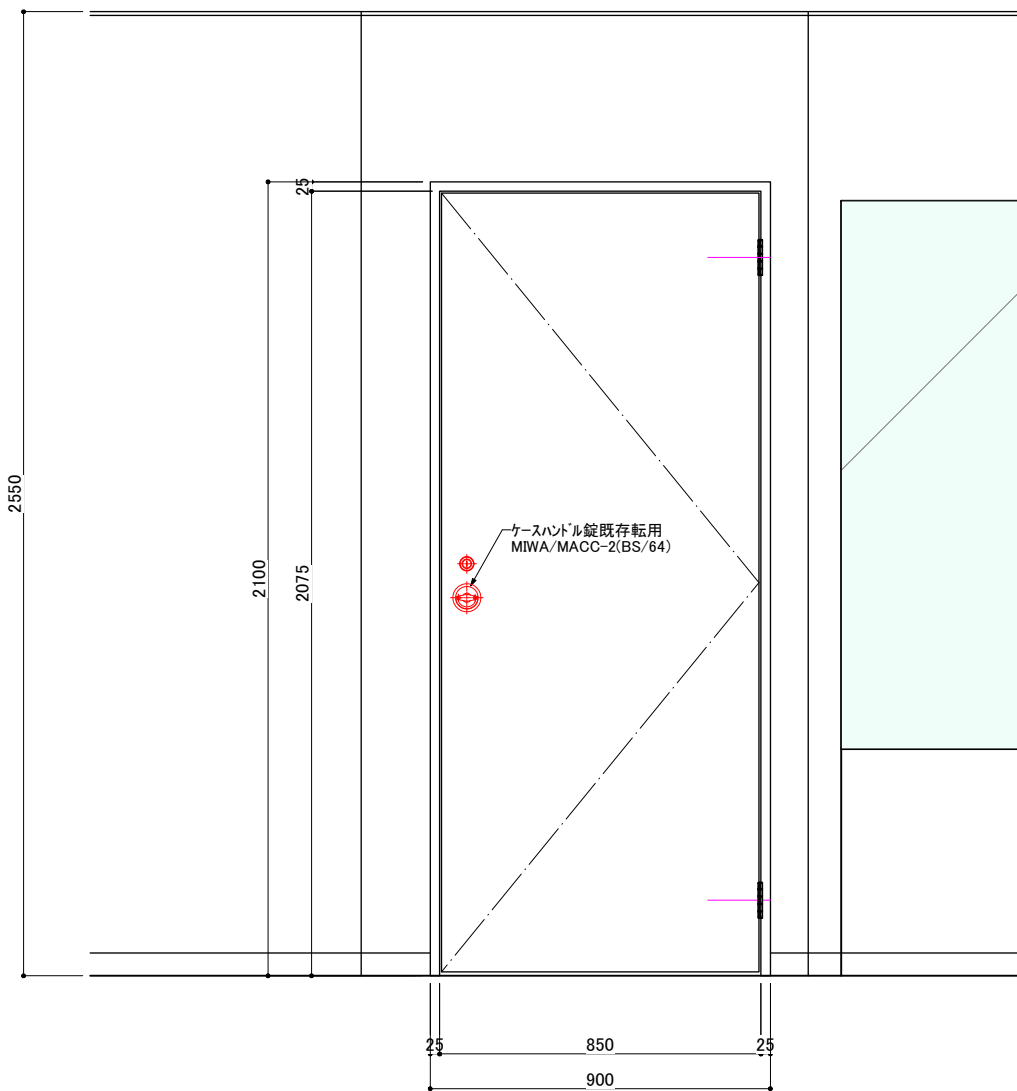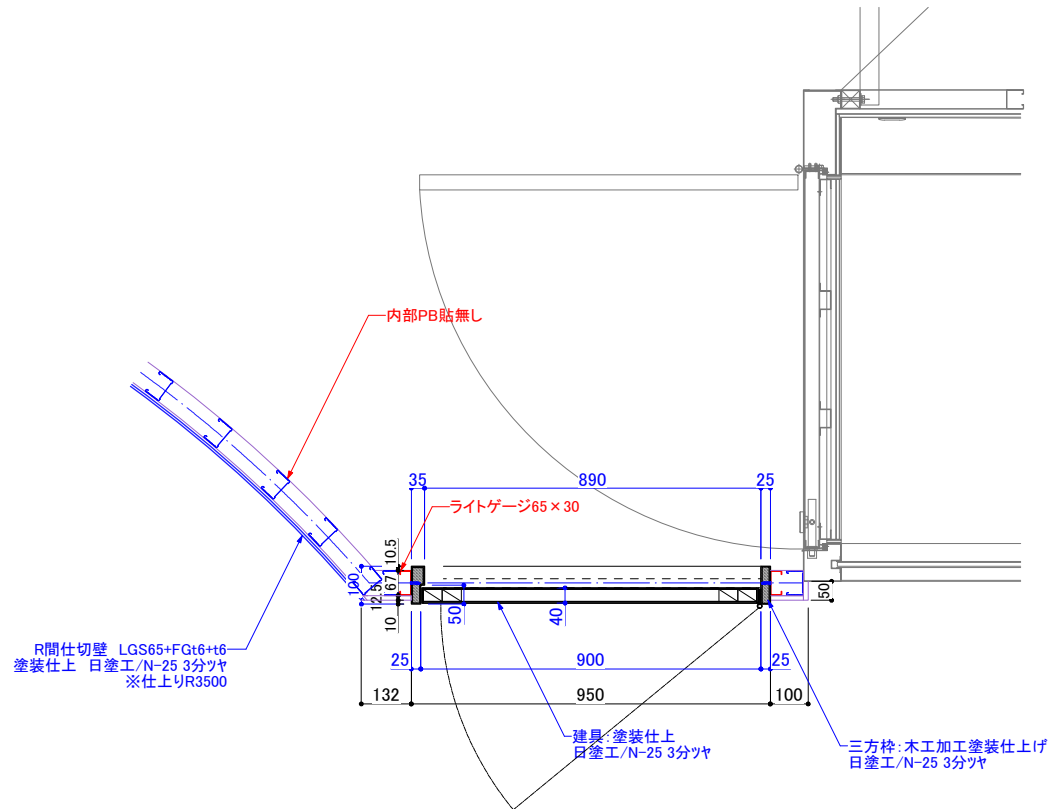



業務名称 若松城天守閣展示リニューアル業務委託	チェック +	日付 2023.04.27	設計	備考	図面名称 2層 新規建具製作図	縮尺 1/8 1/20	図面番号 D-005
竣工図							

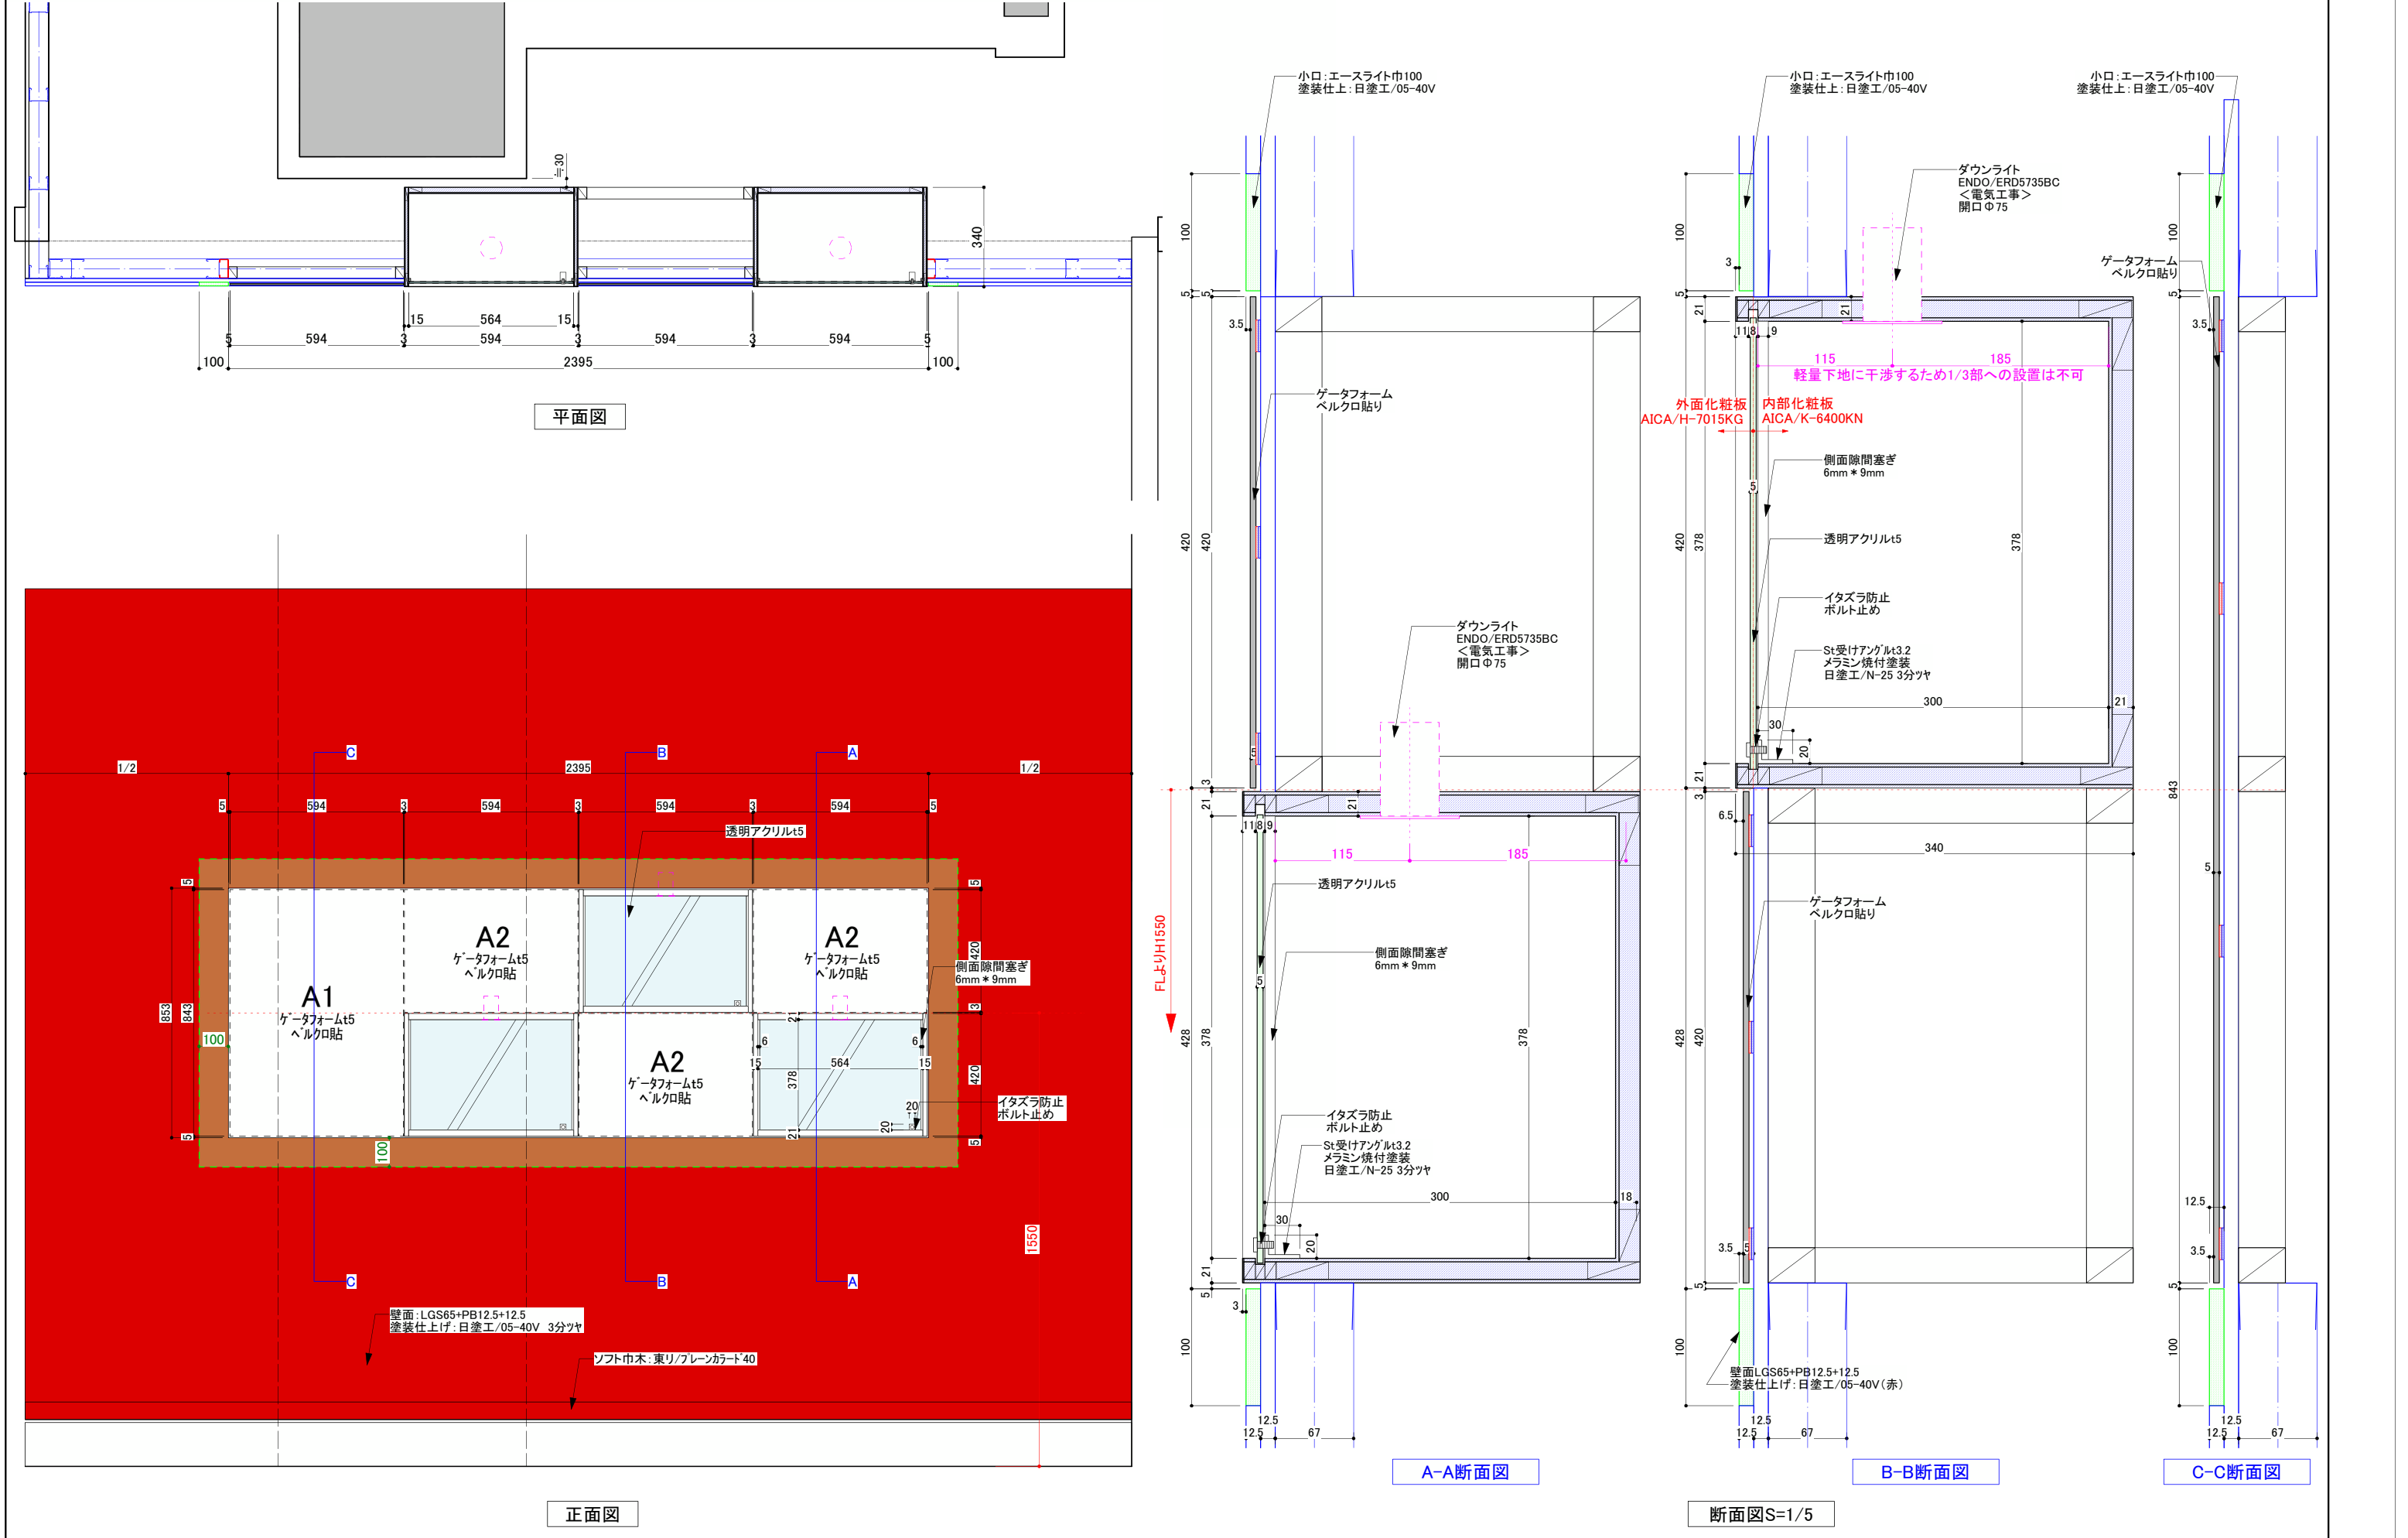


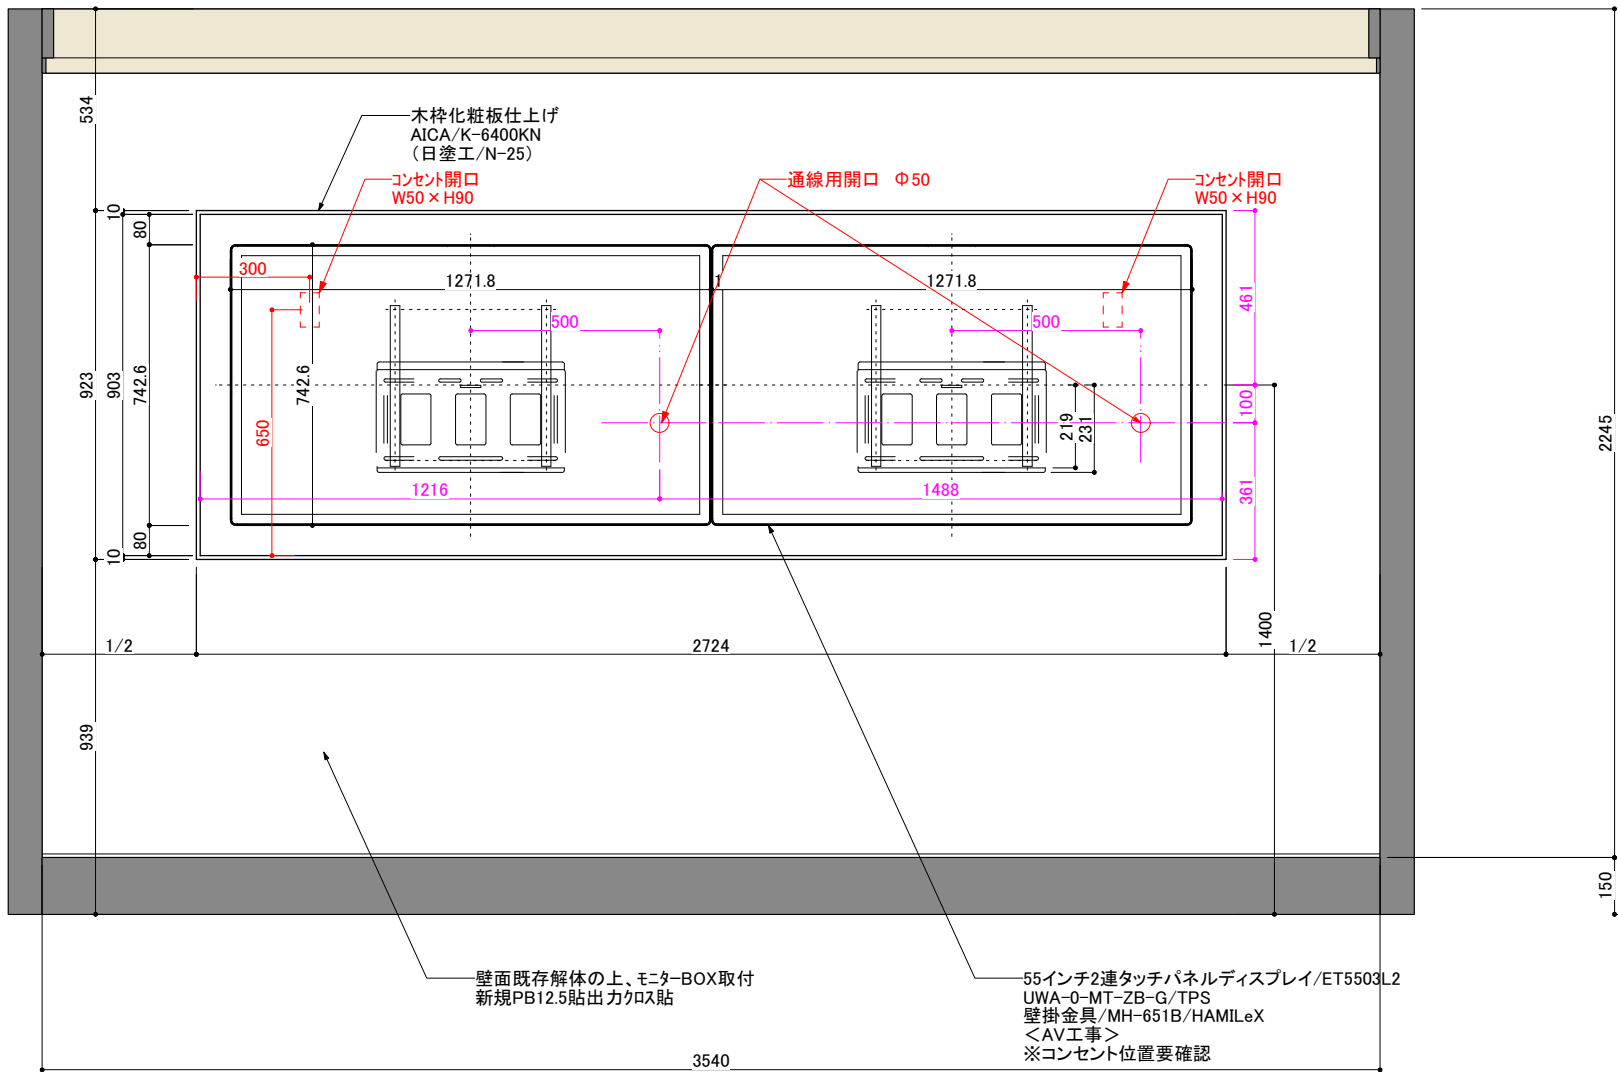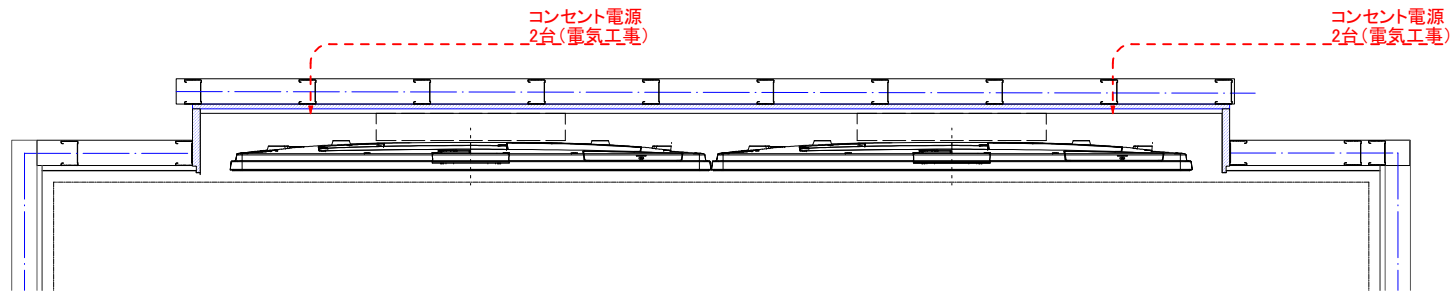


j

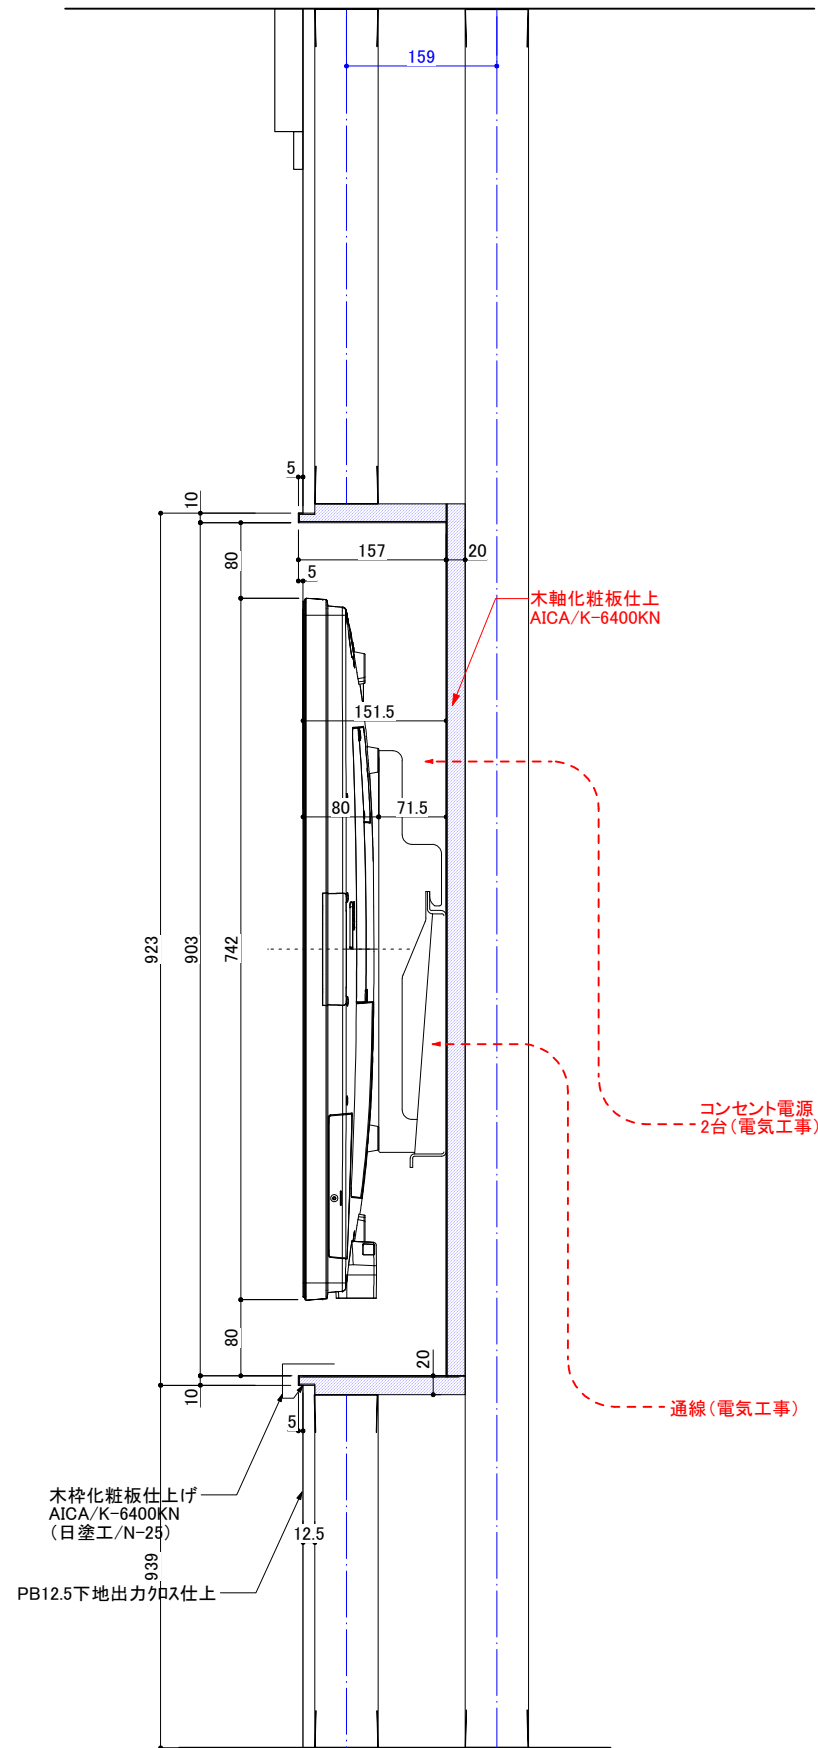

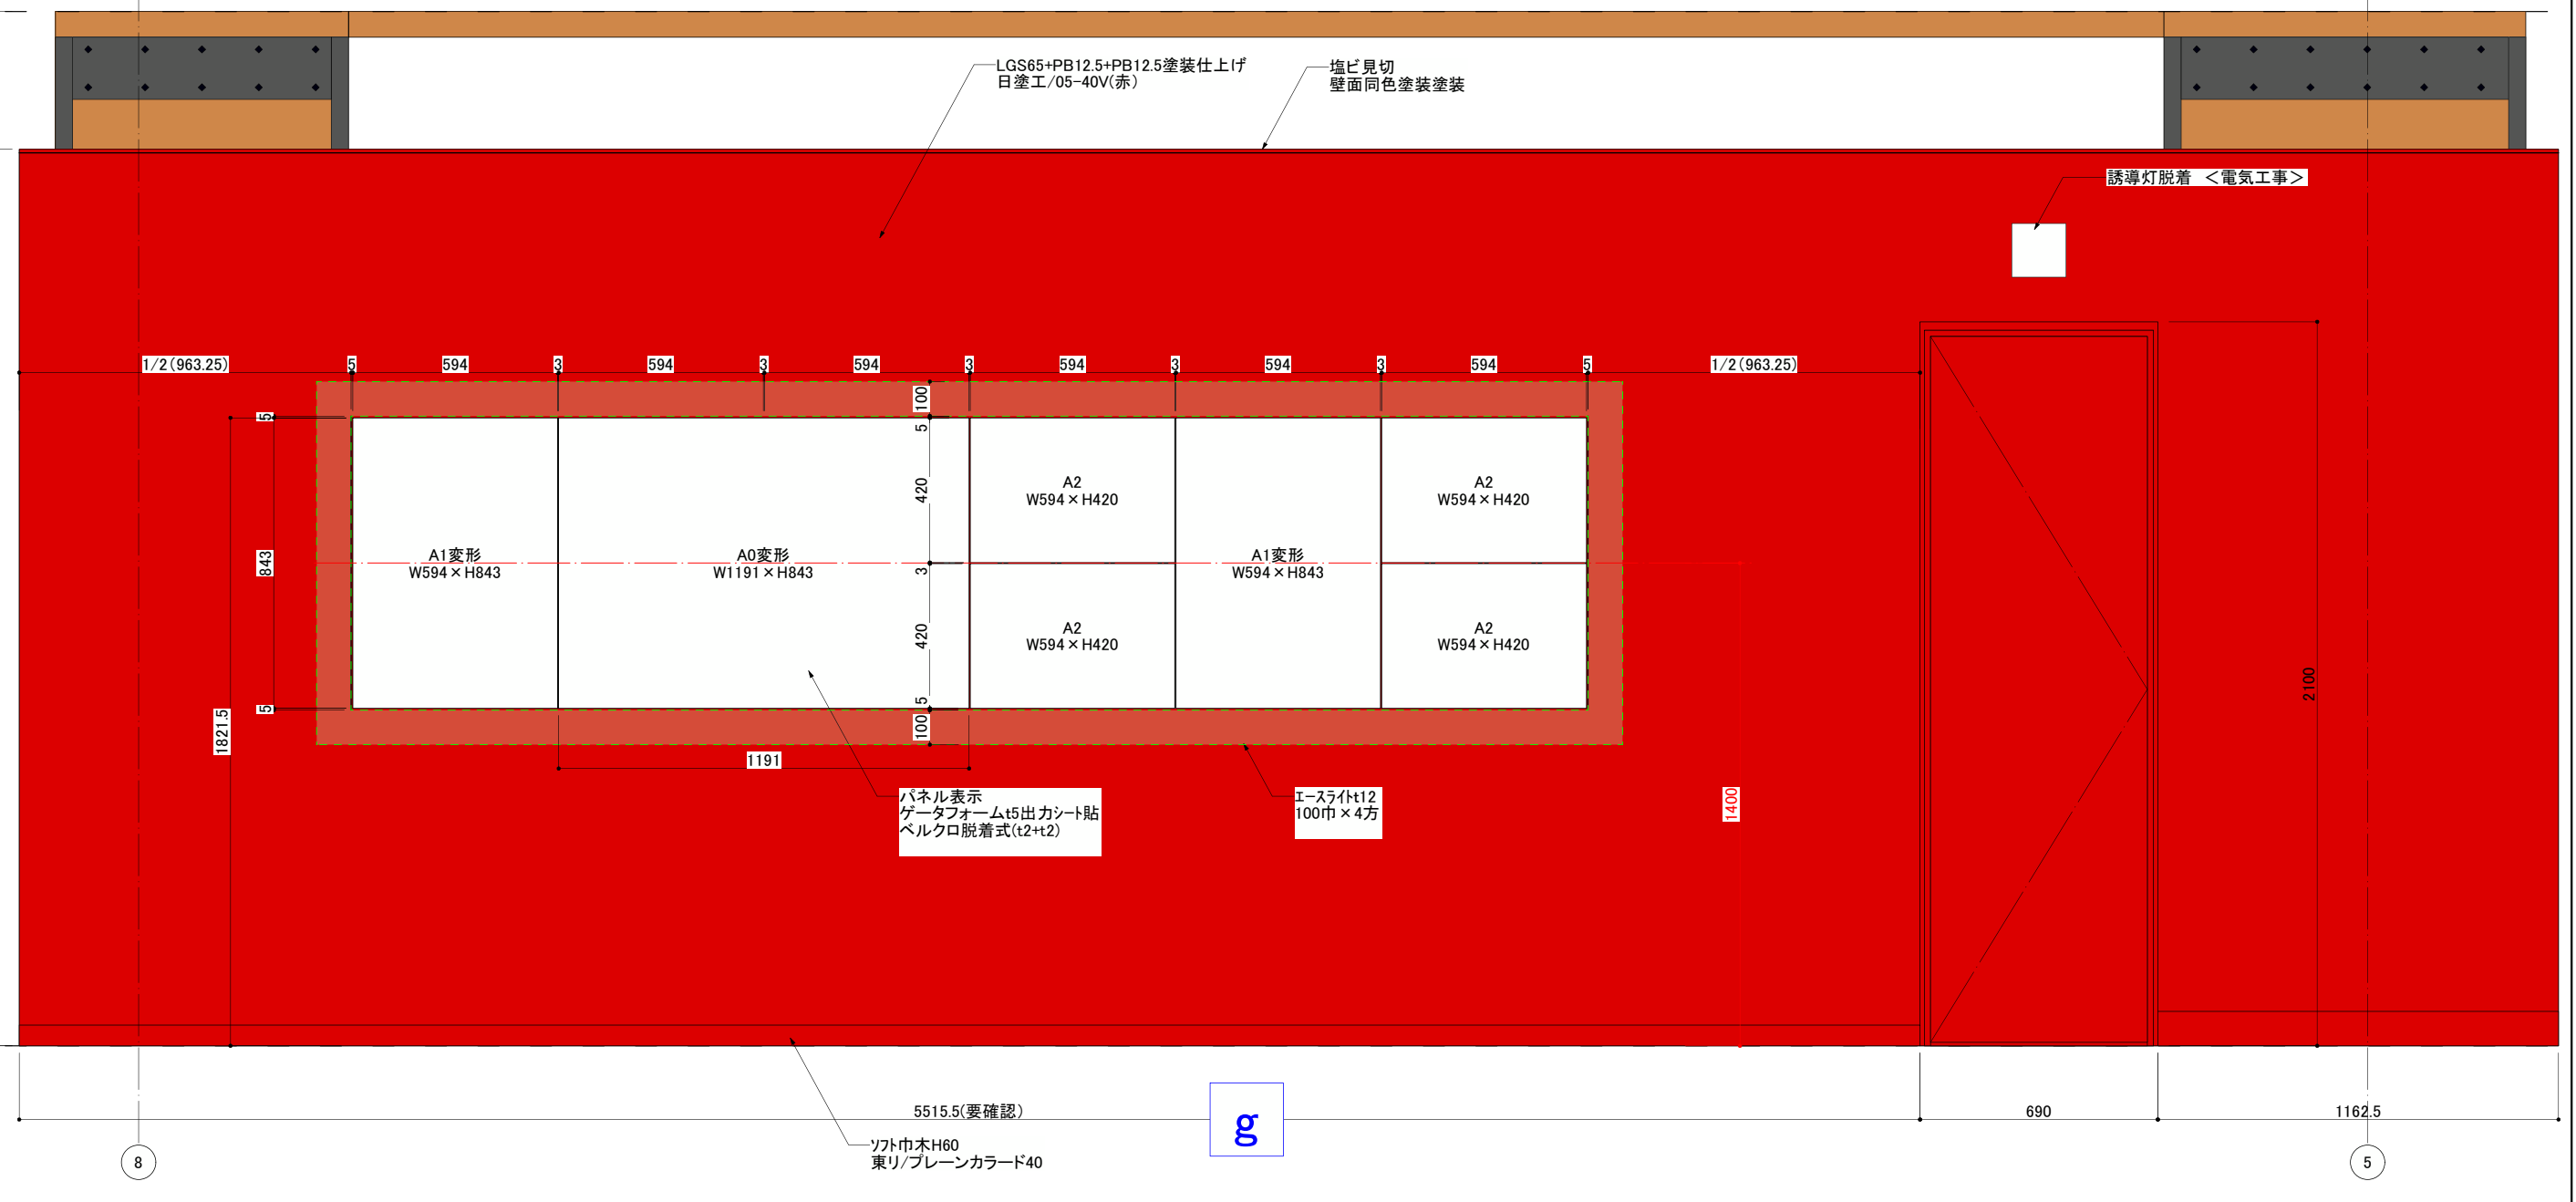


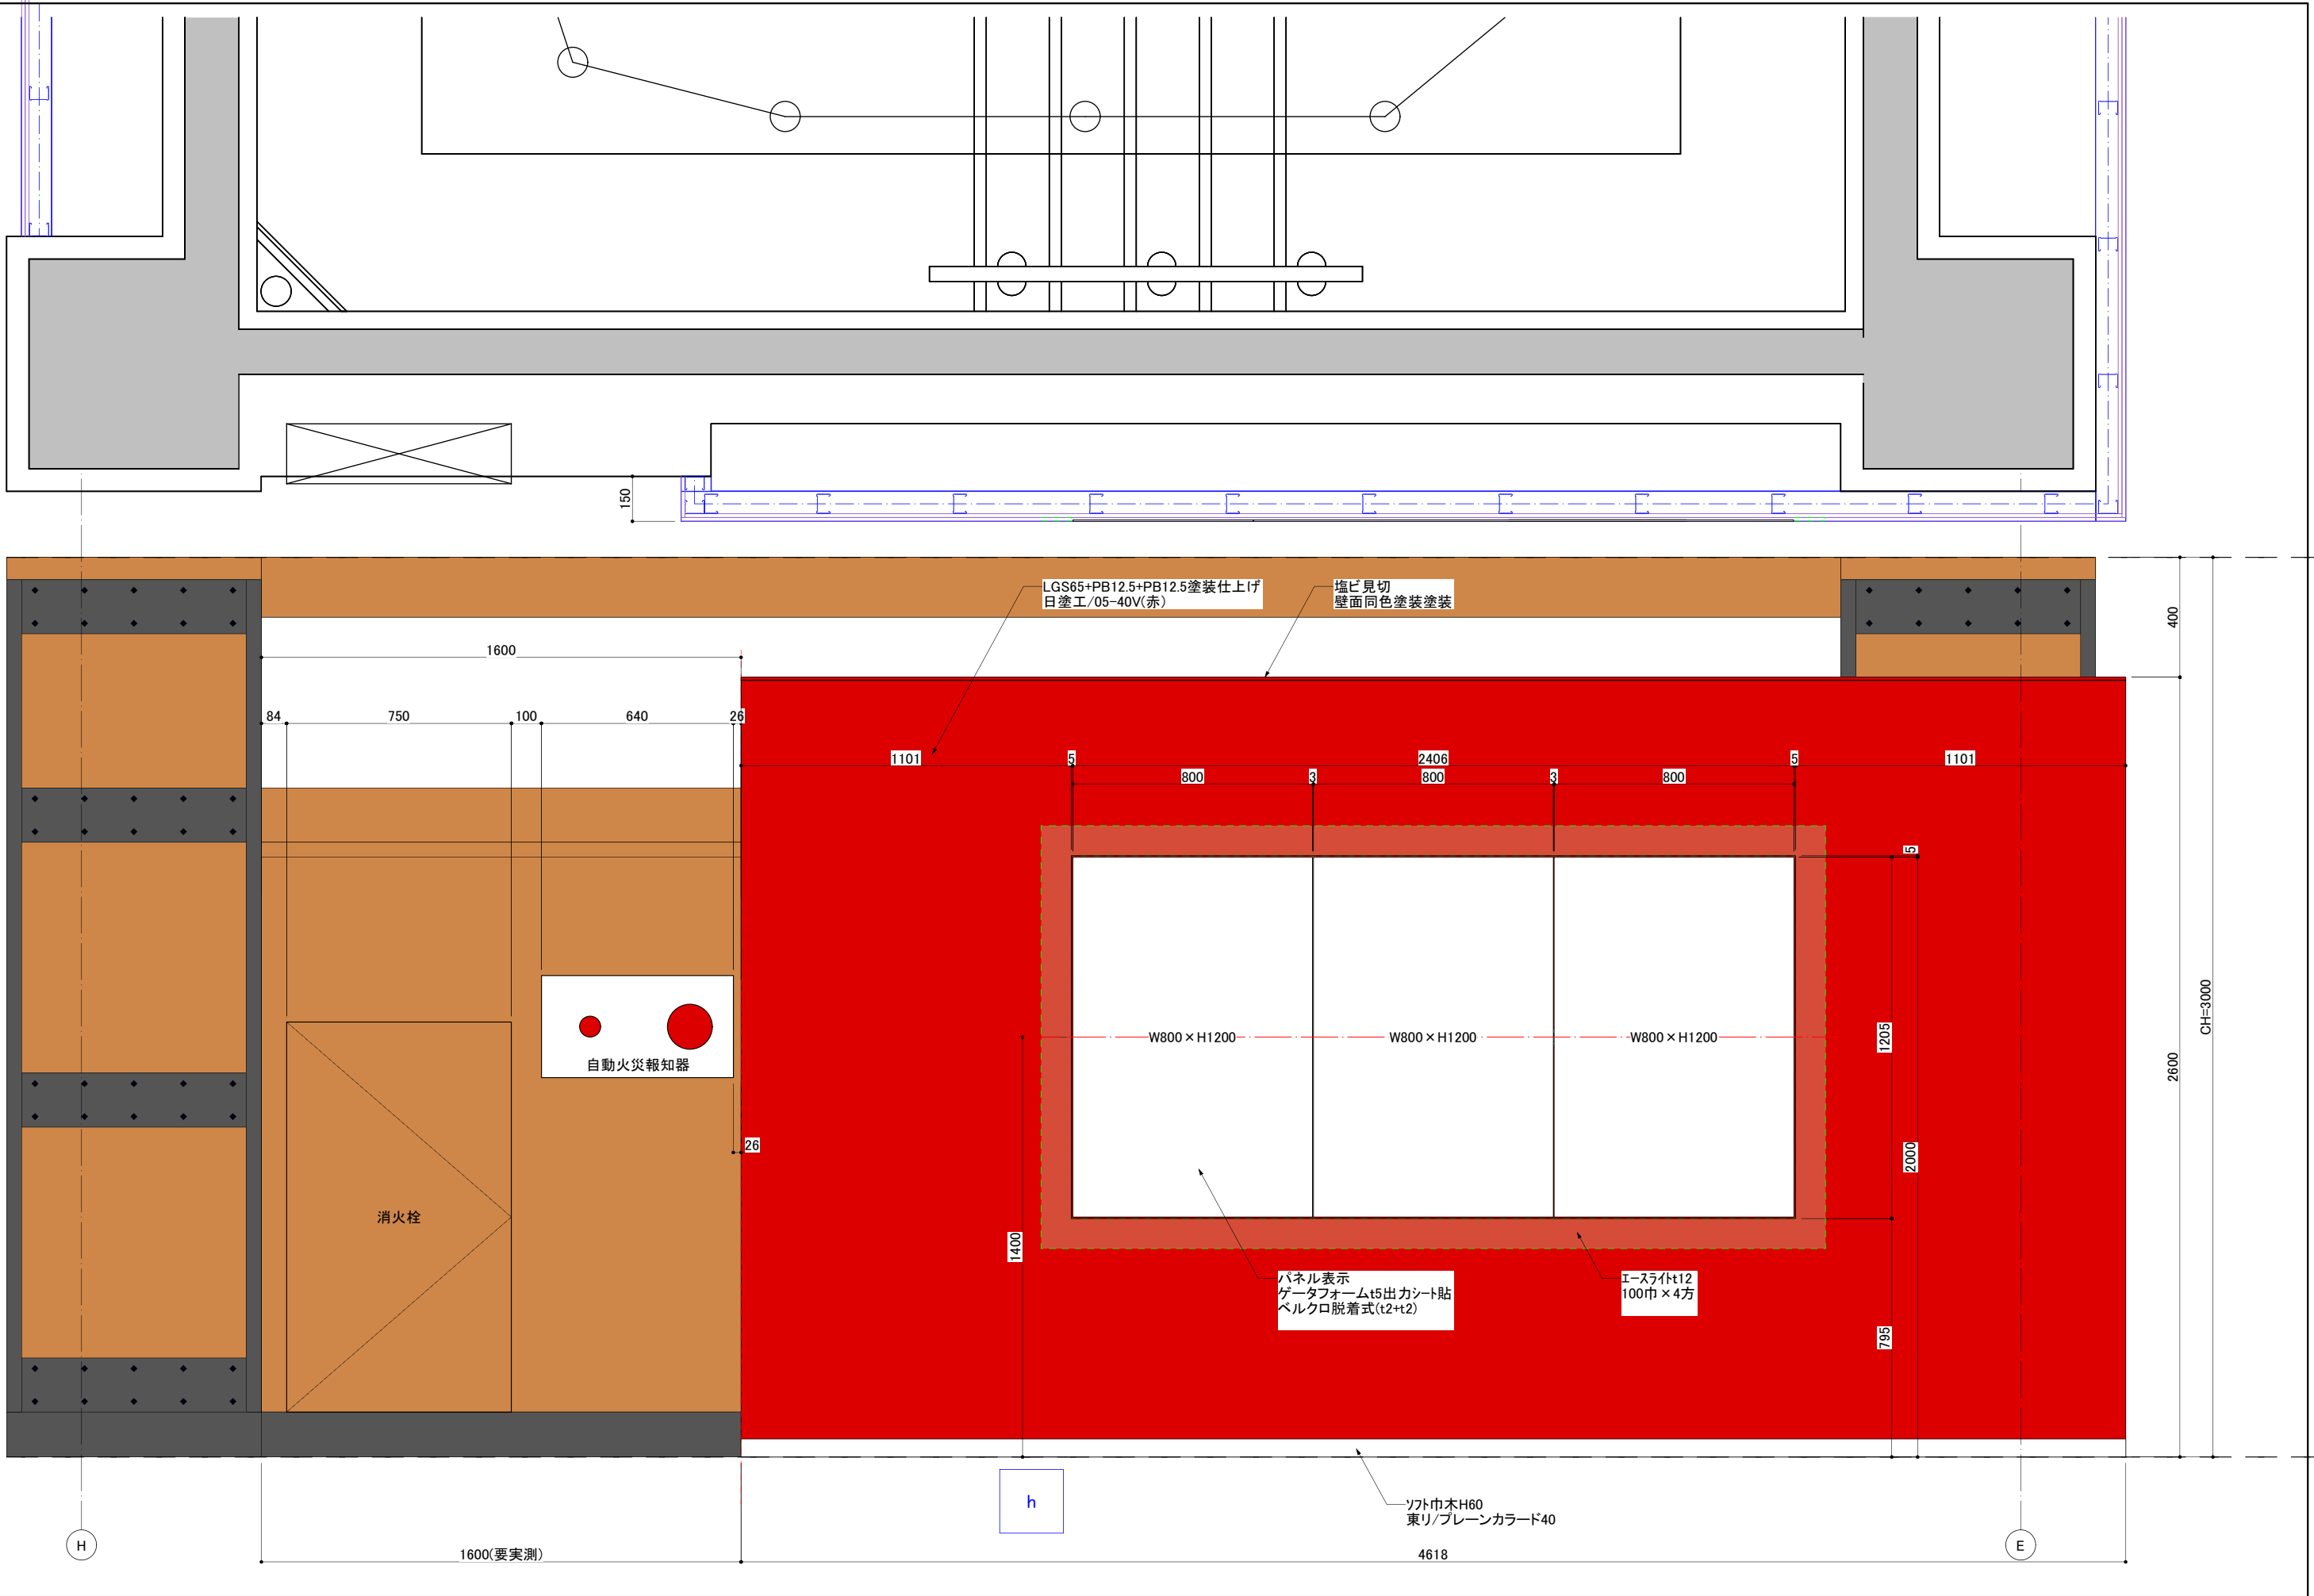



業務名称 若松城天守閣展示リニューアル業務委託	チェック +	日付 2023.04.27	設計	備考	図面名称 3層 ふかし壁詳細 展開図-h	縮尺 1/20	図面番号 D-009
竣工図							

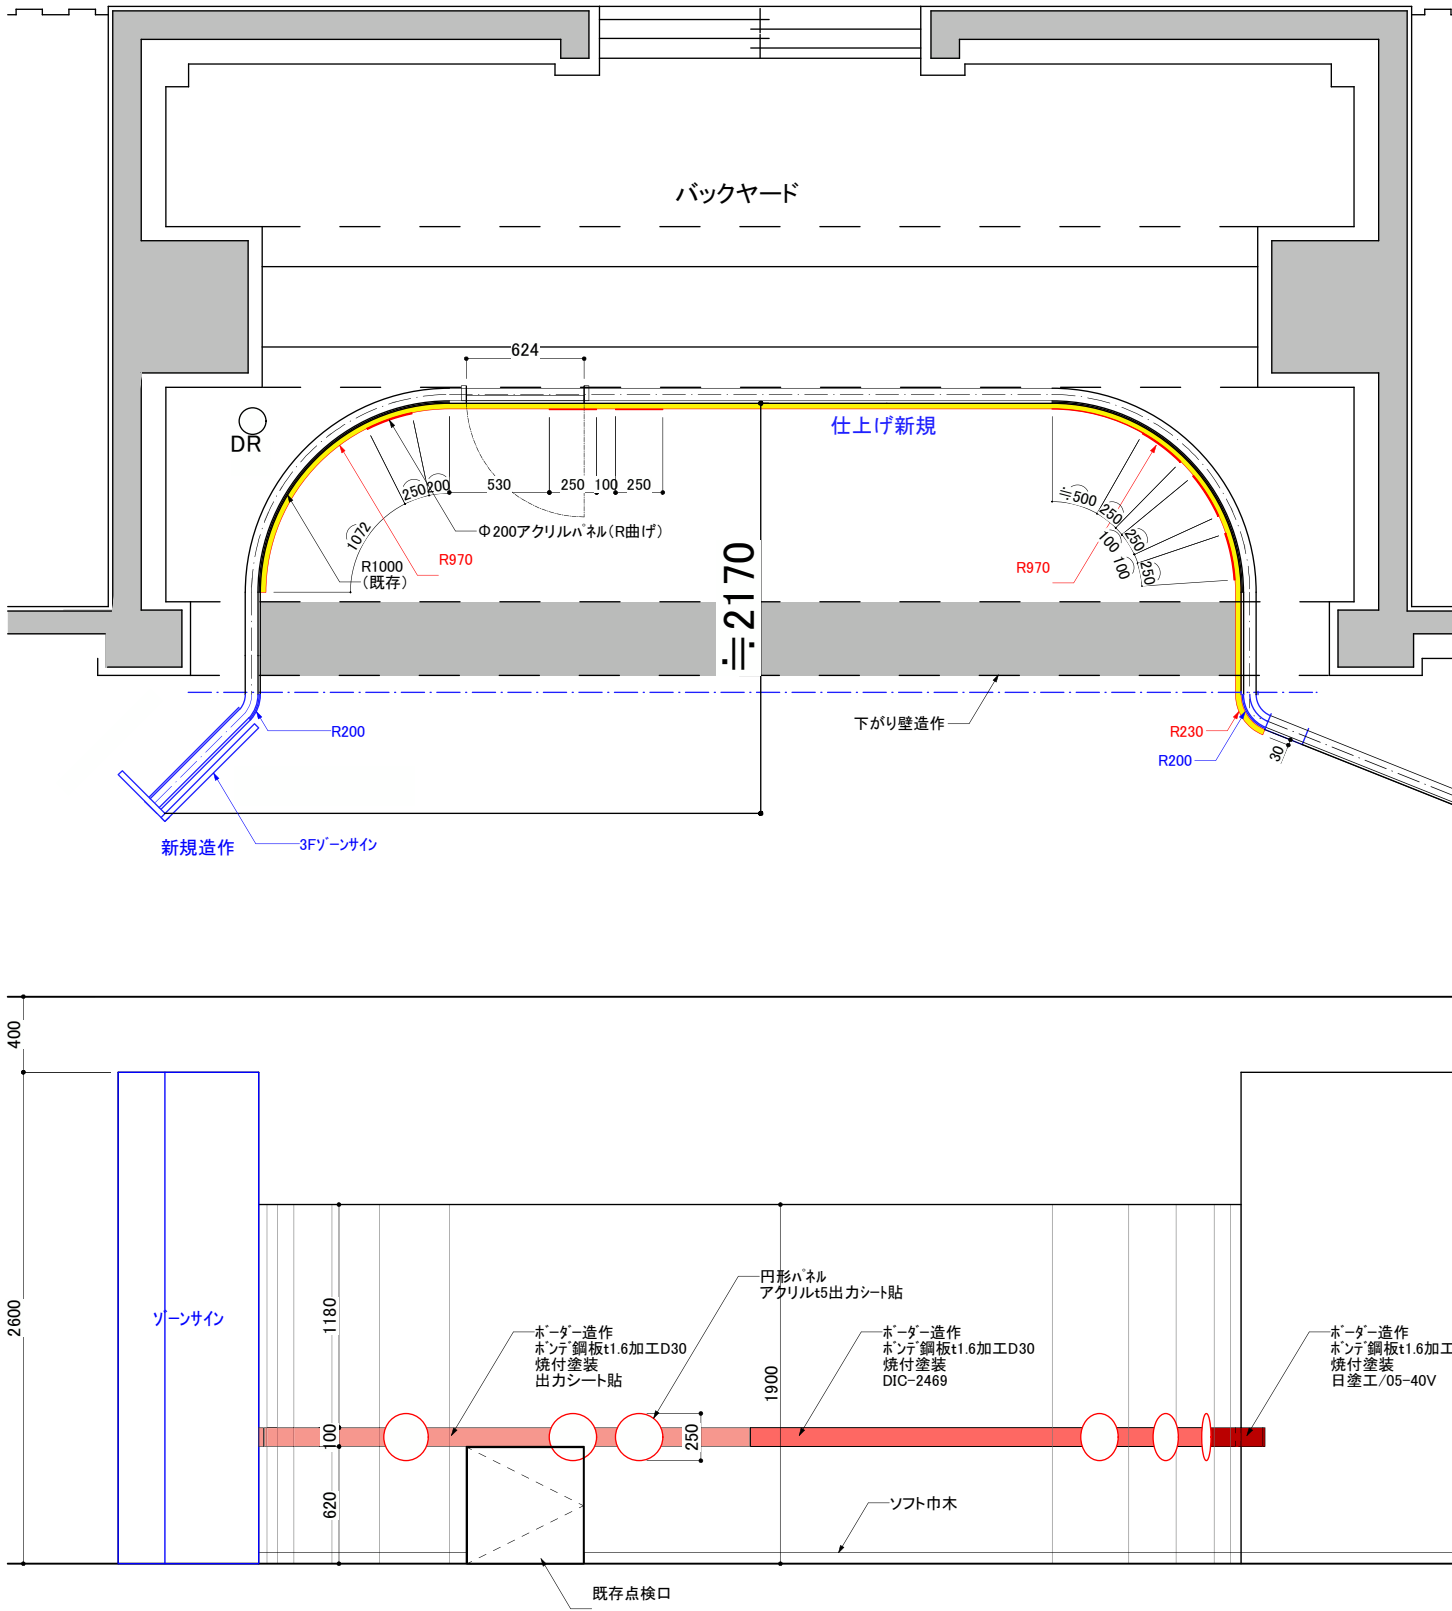





業務名称 若松城天守閣展示リニューアル業務委託	チェック +	日付 2023.04.27	設計	備考	図面名称 3層 幕末ライনウォール R壁詳細	縮尺	図面番号 D-011
竣工図							

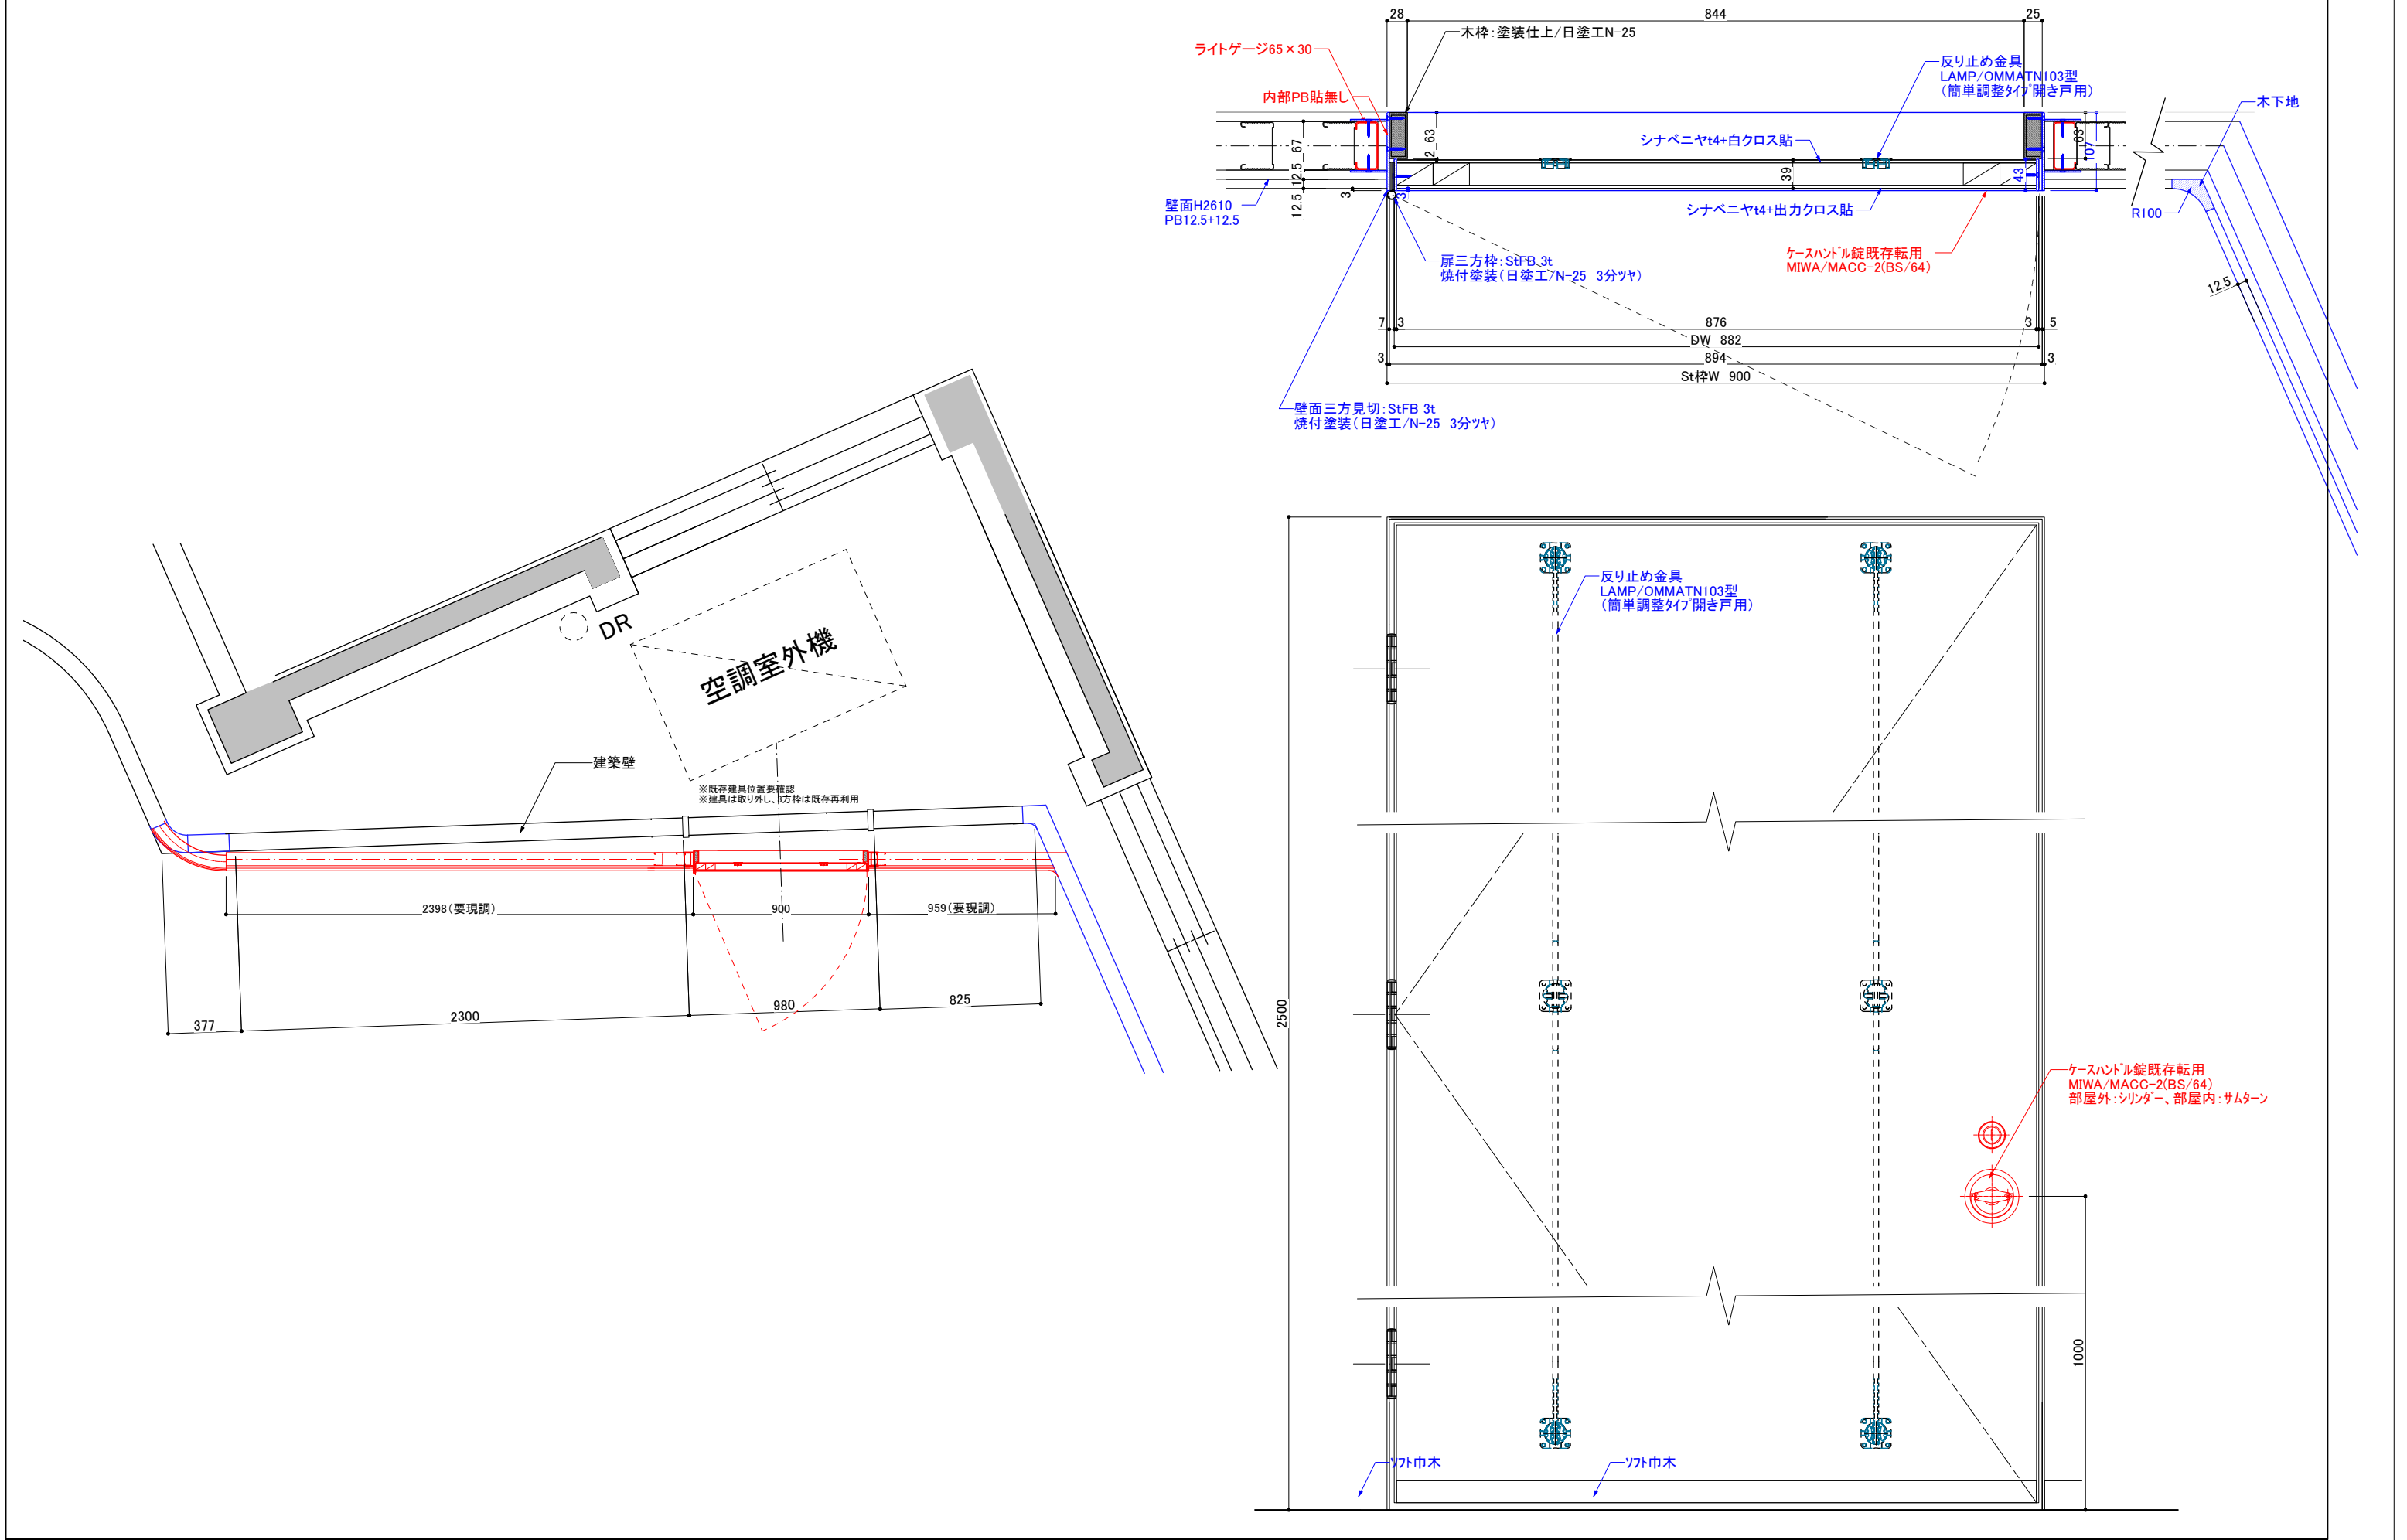


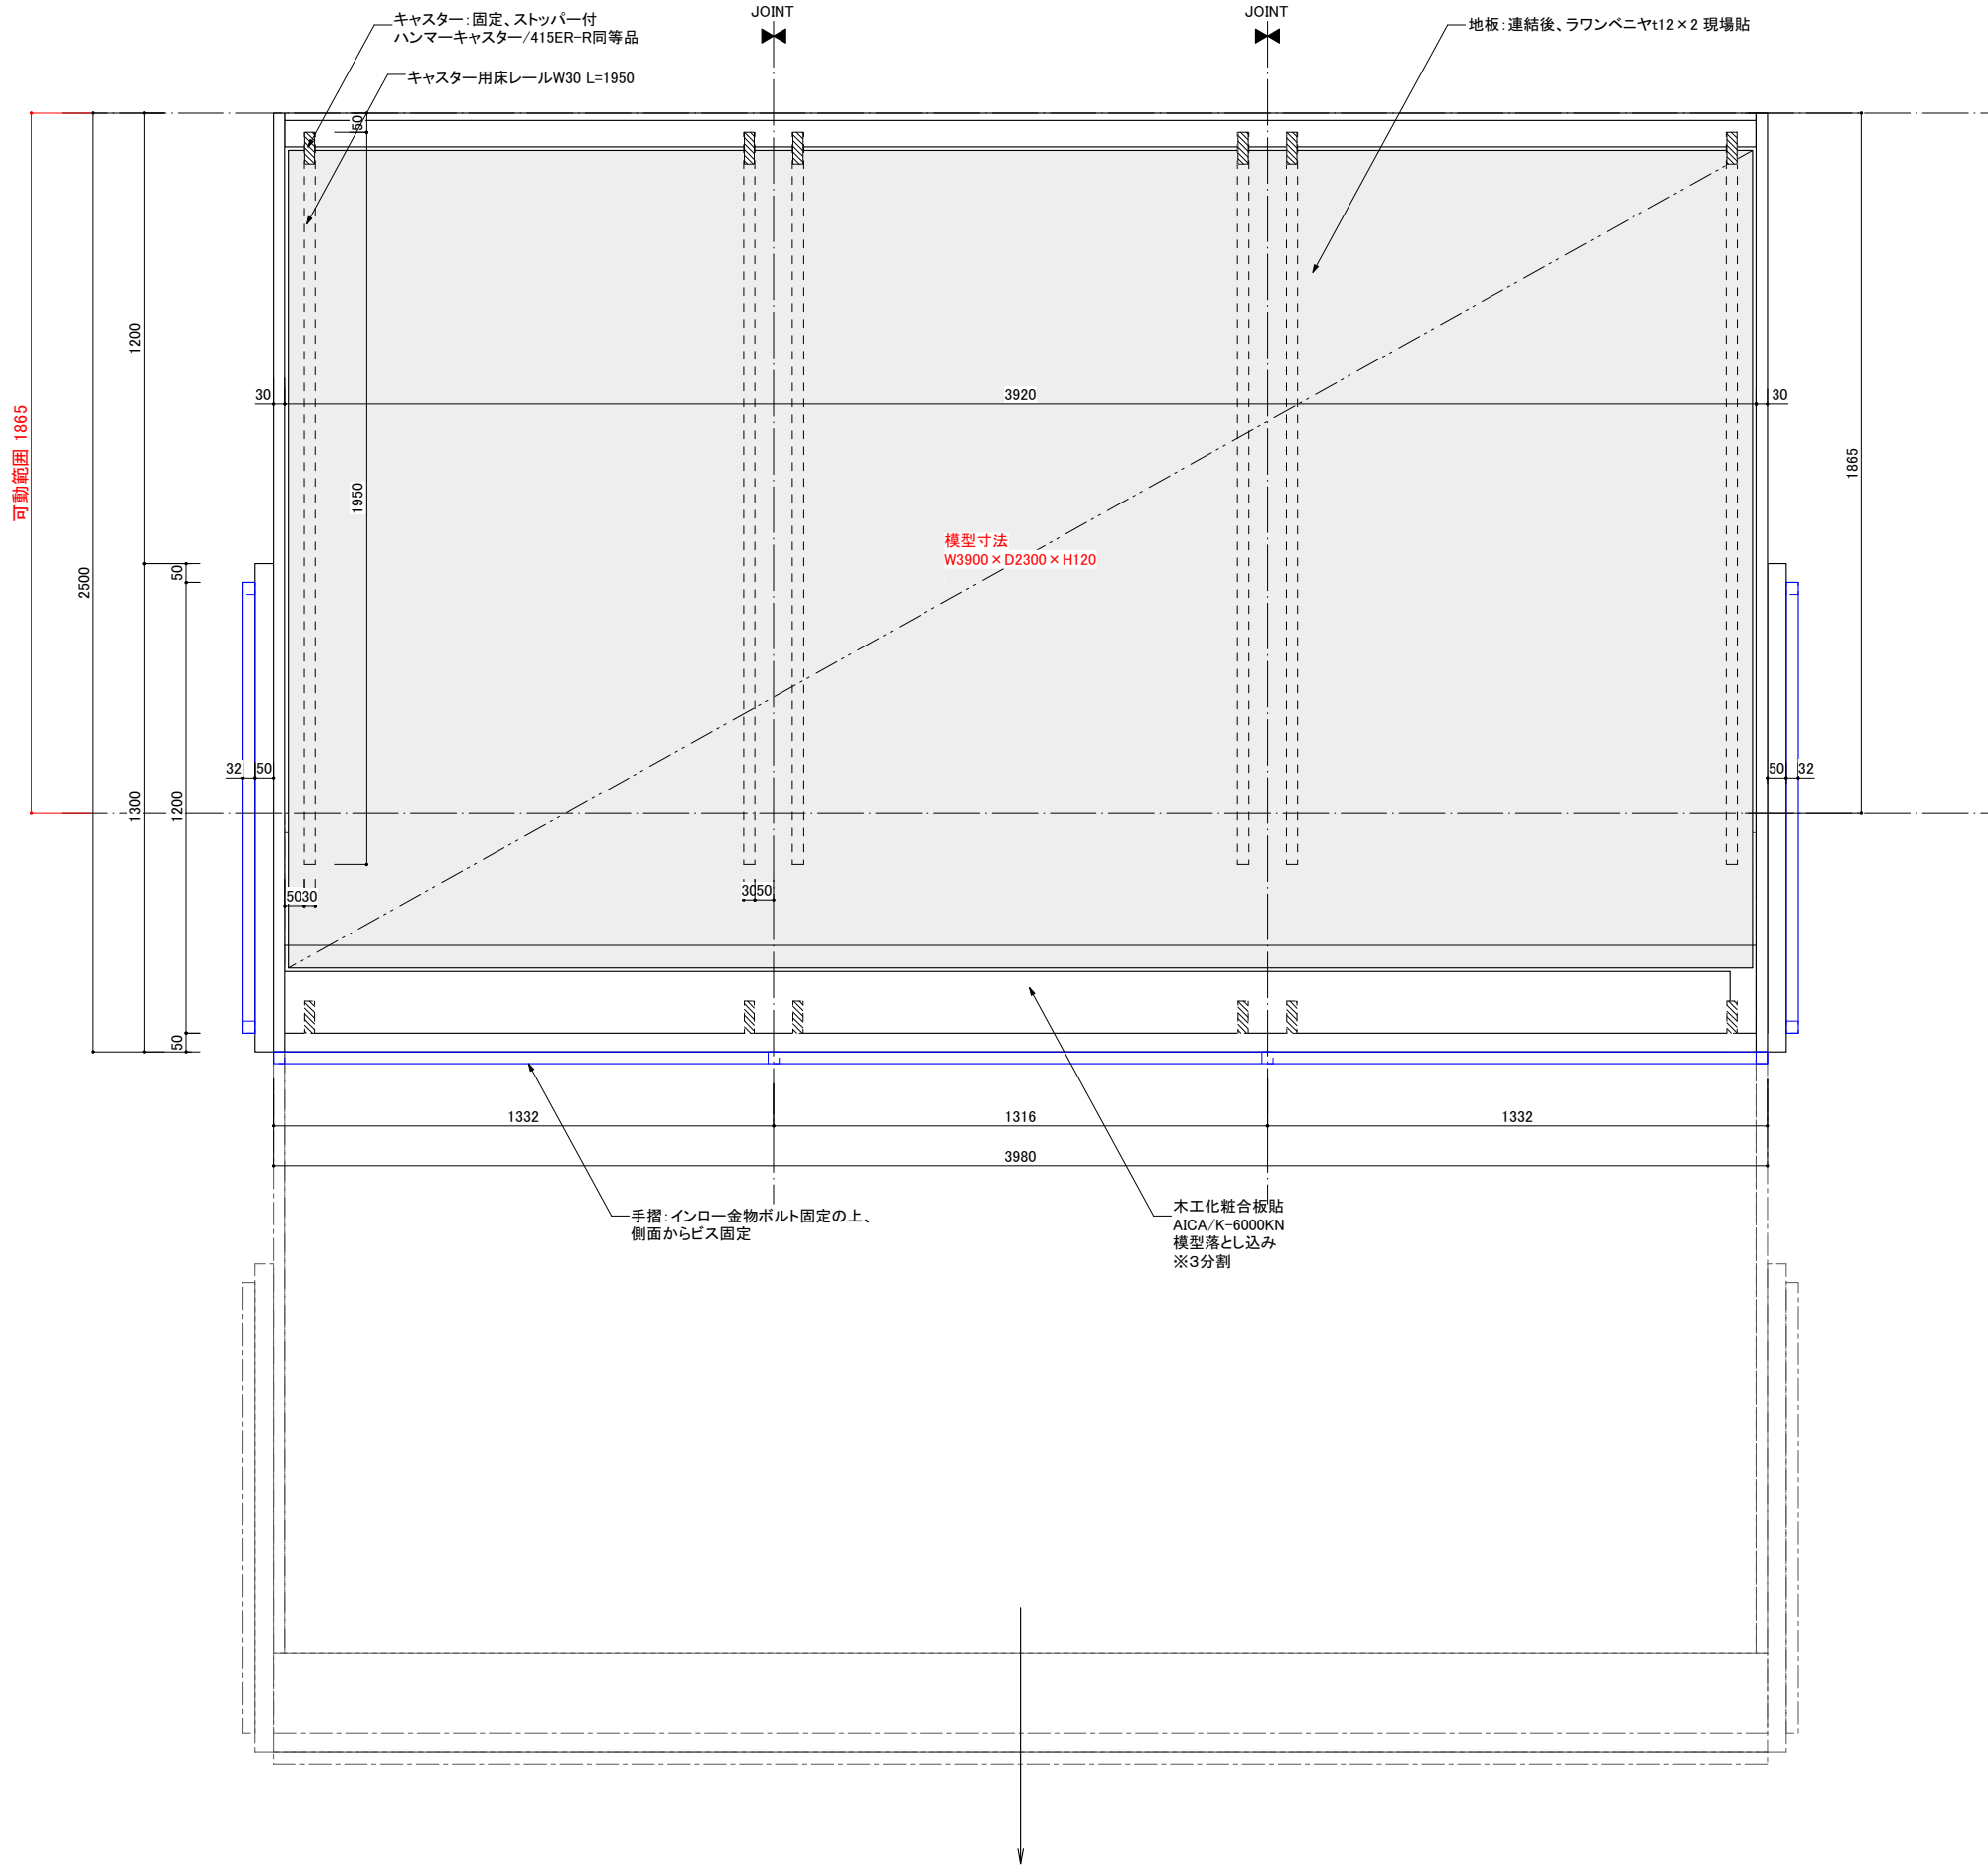

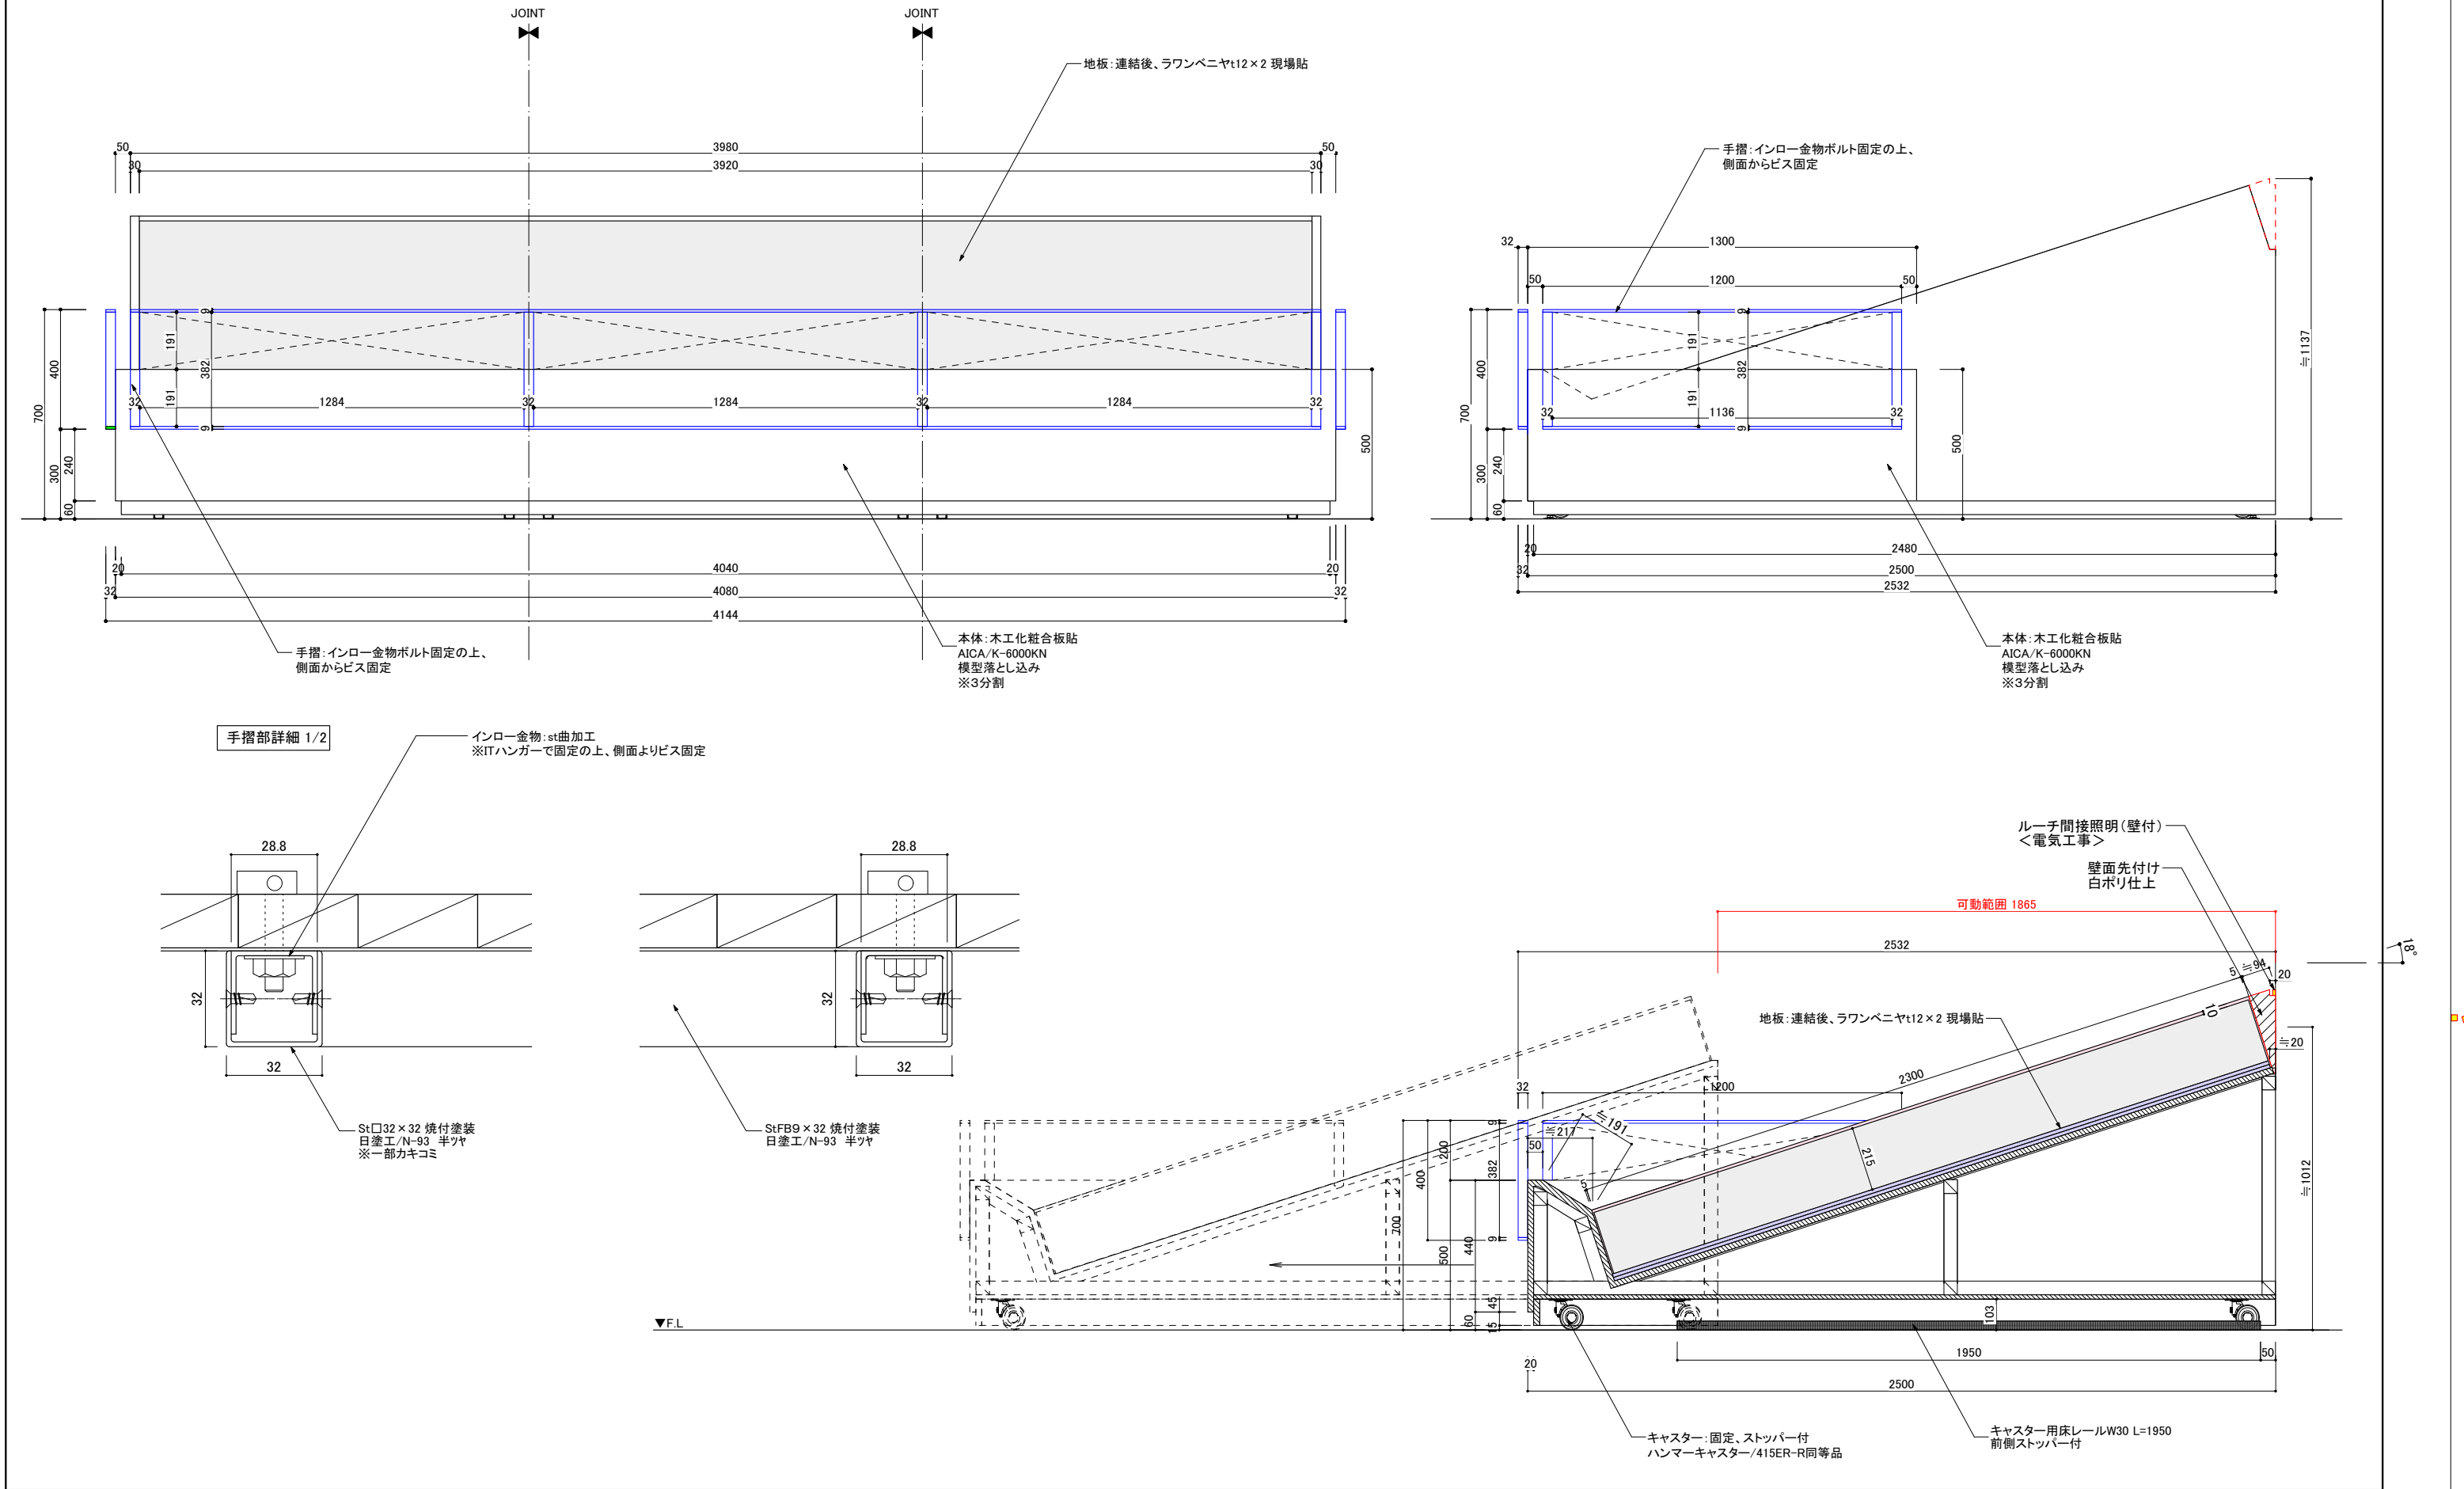

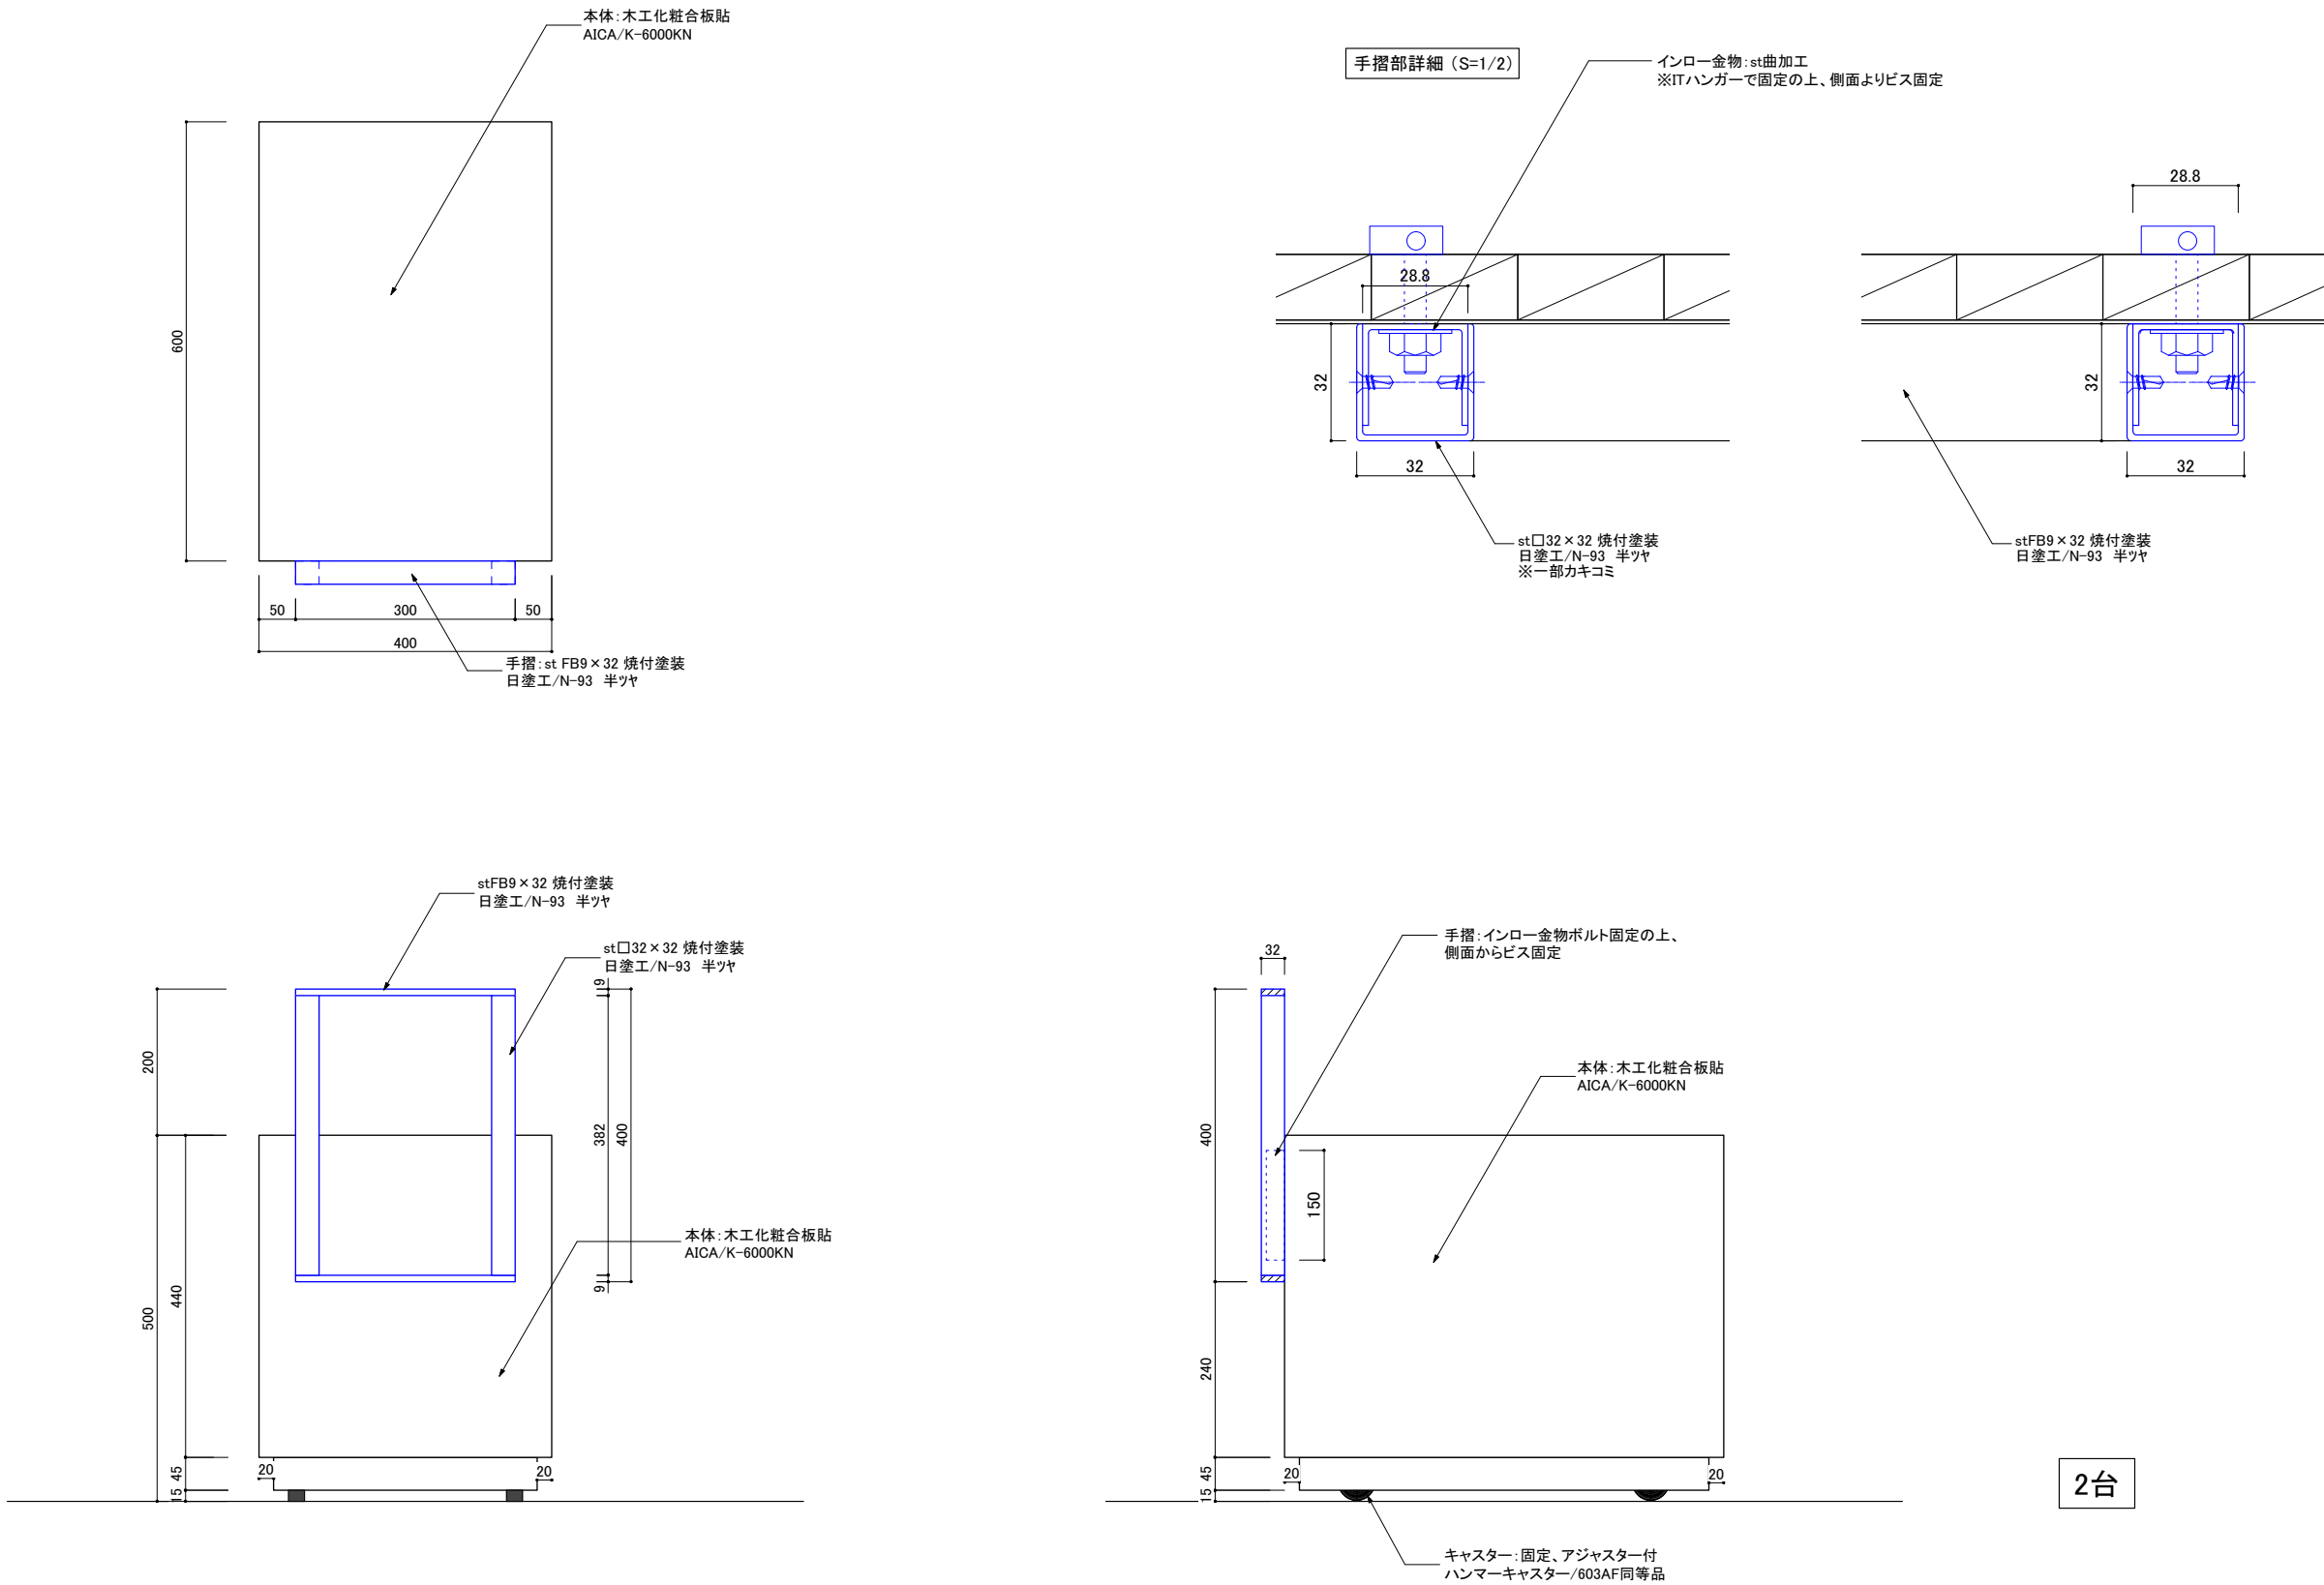

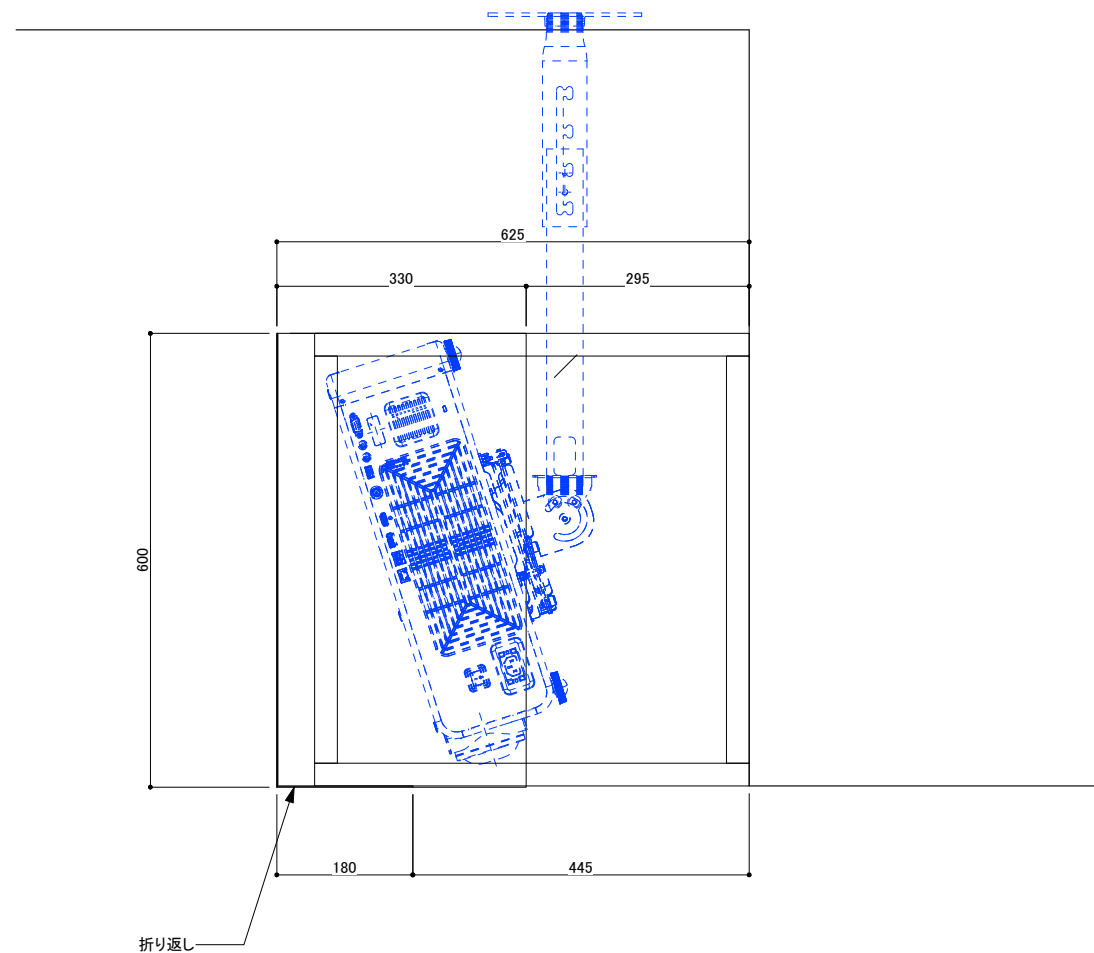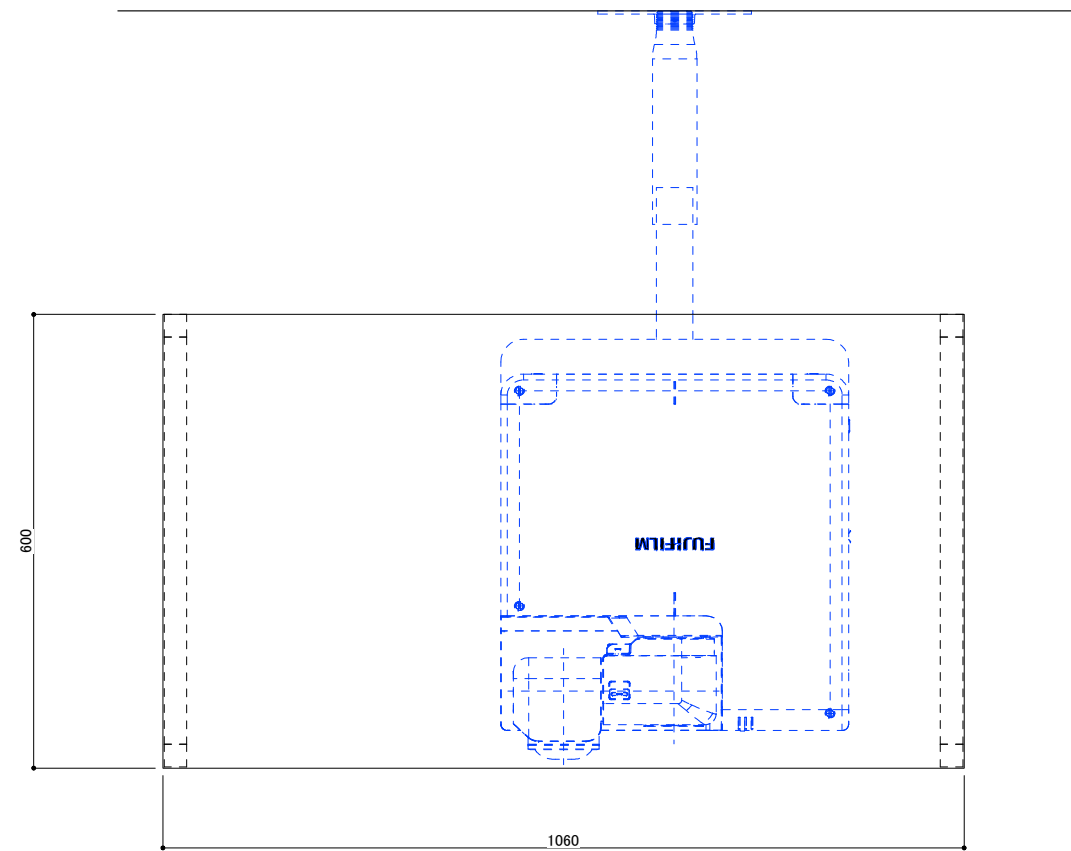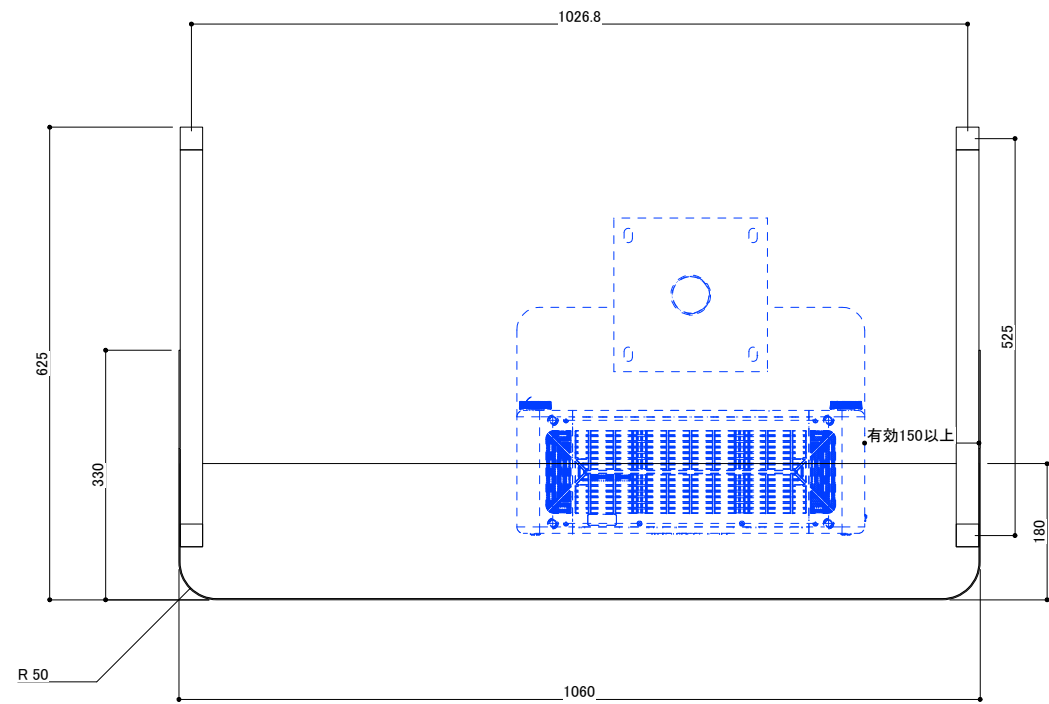

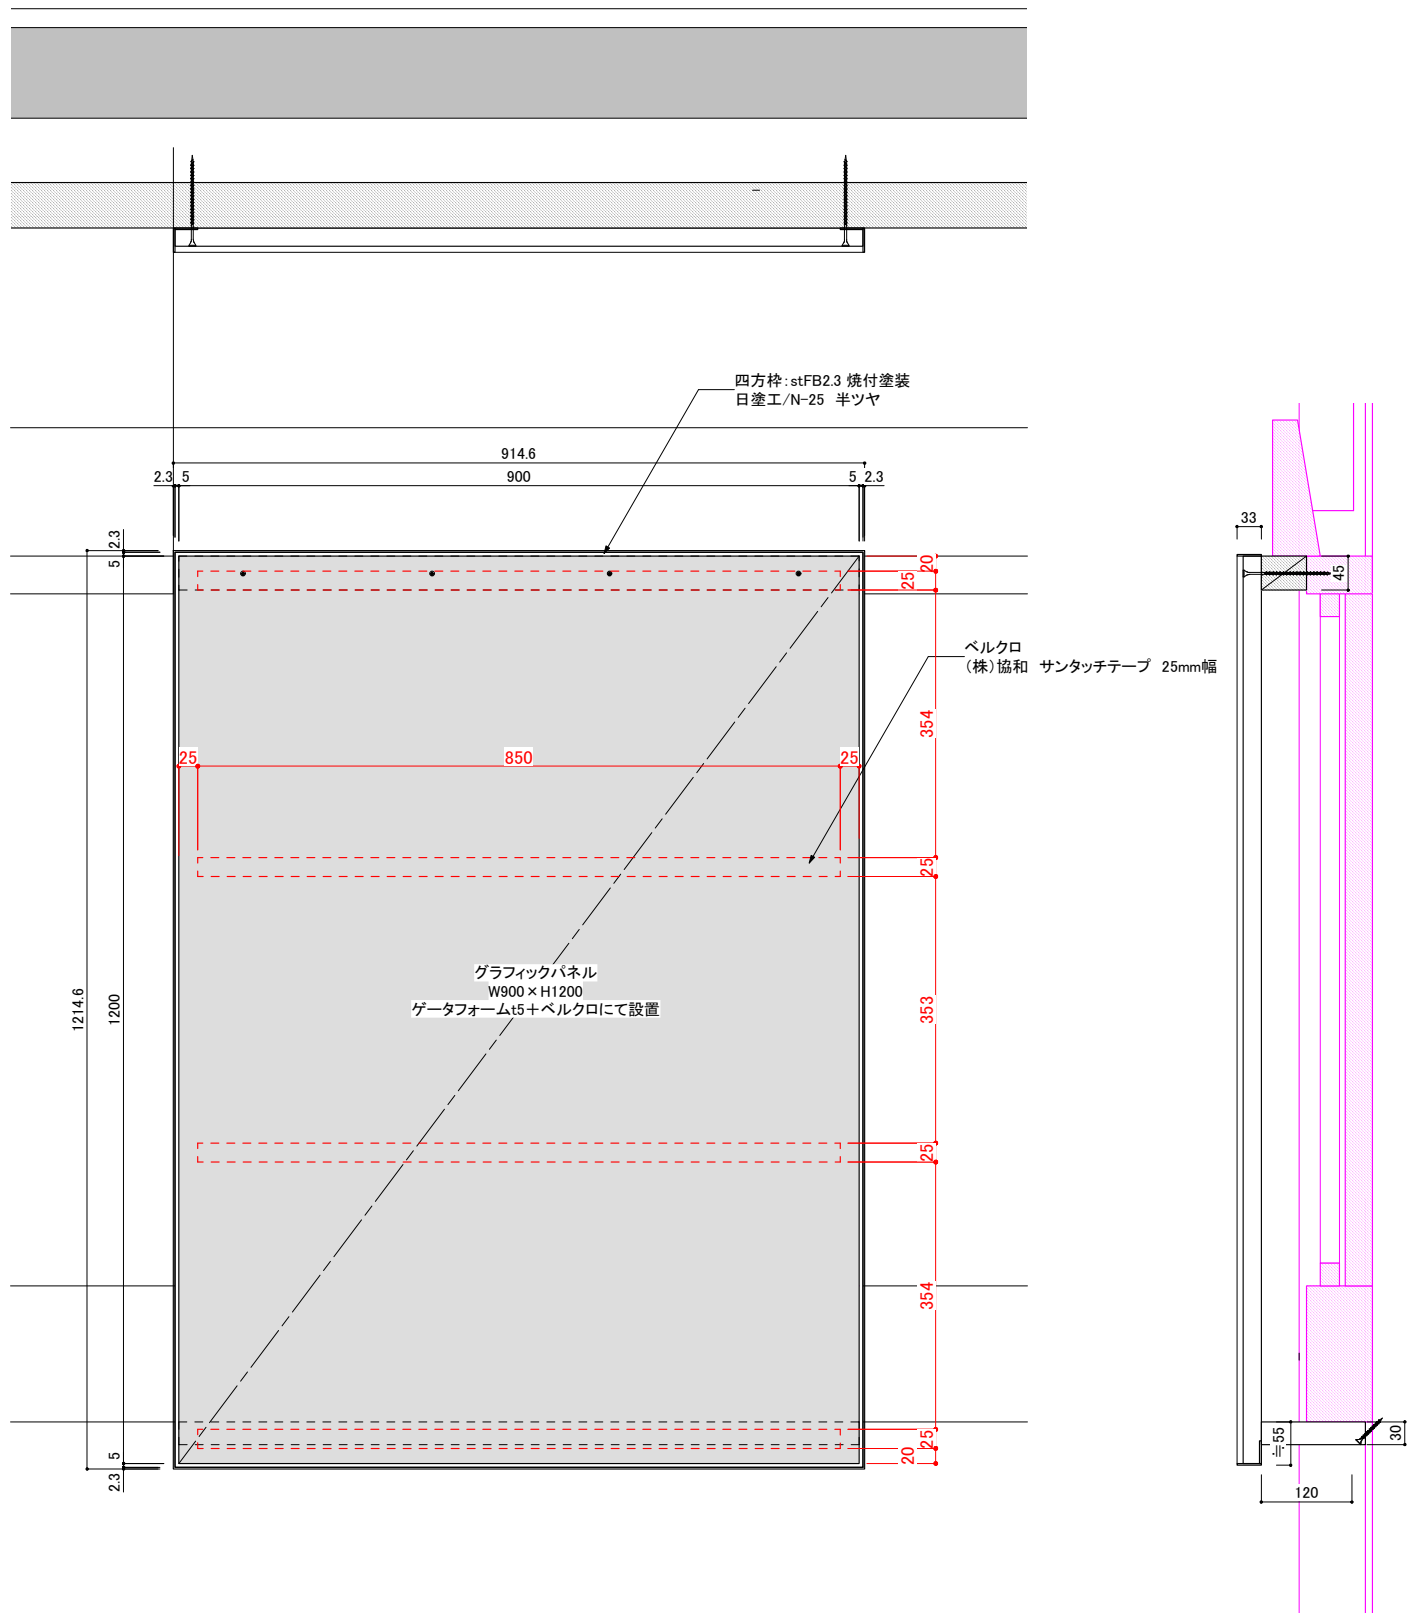

四方枠: stFB2.3 焼付塗装
日塗工/N-25 半ツヤ
※上下→直接ビス止め
左右→ピースにて裏からビス止め

ベルクロ
YKK クイックロン1QNN(オス)、2QN(メス)

グラフィックパネル
W894 x H1194
ゲータフォームt5+ベルクロにて設置

下地パネル: 白ポリ

